

de 1908

02. PRESIDENTE
[Handwritten signature]



B817993

Registrado

sol o n.º 5996

20-11-908

R

Esq.ª Camara

Mansel Gonçalves Frederico, dono da
fabrica de calcado situada na rua par
ticular chamada da "Vigrossa" pretendem
abrir duas janelas na parede lateral
Nacente da dita fabrica e fazer um coberto
de chapa de zinco, sobre tres columnas de
ferro, em parte do corredor do lado Poente
que dá passagem para os terrenos que
ficam nas trancas da mesma fa
brica, com forme indica a vermelho
no desenho junto

*Pede a Ex.ª apre
cisa licença.*

Porto 16 de Novembro de 1908

Pelo reg.º


Joaquim Antonio Pereira

R.E.

3ª REPARTIÇÃO
Registo, 1509
16-11-908

Licença N.º 1060

de 23 de Novembro de 1908

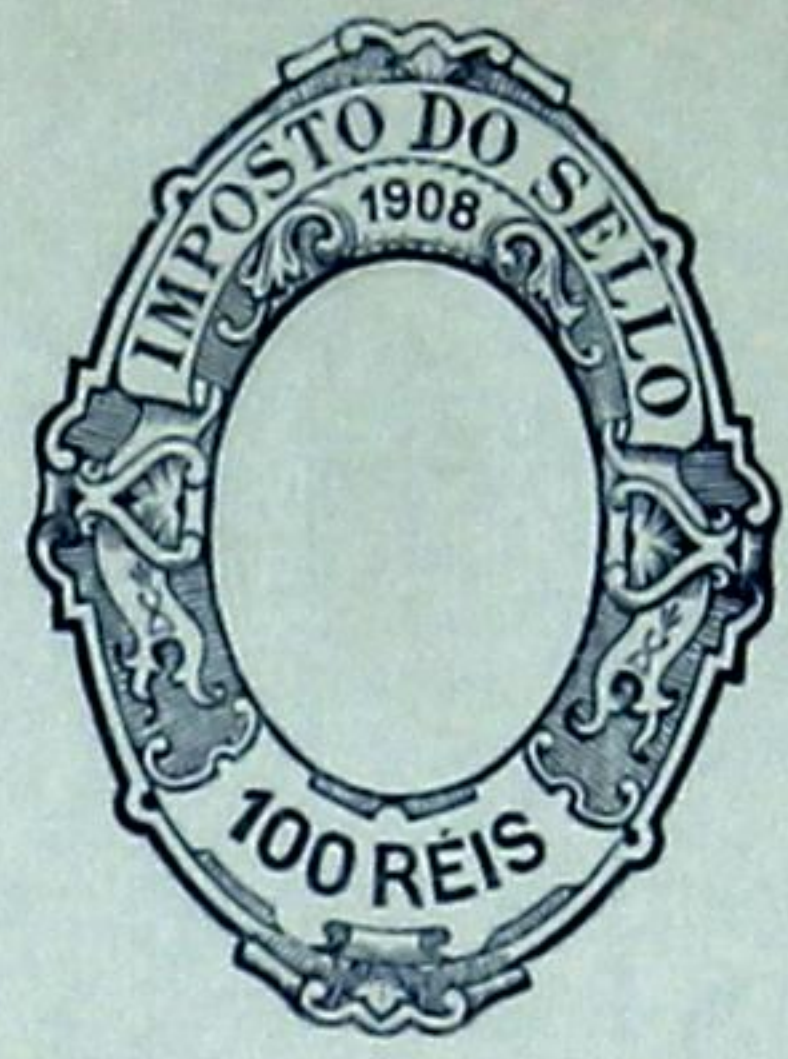

B824095

Ex^{ma} Camara

 Porto 16 de novembro de 1908

Antonio Pereira da Silva
 exide B^{da} do anco 1908

Também igno
 10 DE ... DE 1908


[Handwritten flourish]

Antonio Pereira da Silva




APPROVADA PORTO EM CAMARA
12 DE novembro DE 1908
DR. PRESIDENTE

Pinney

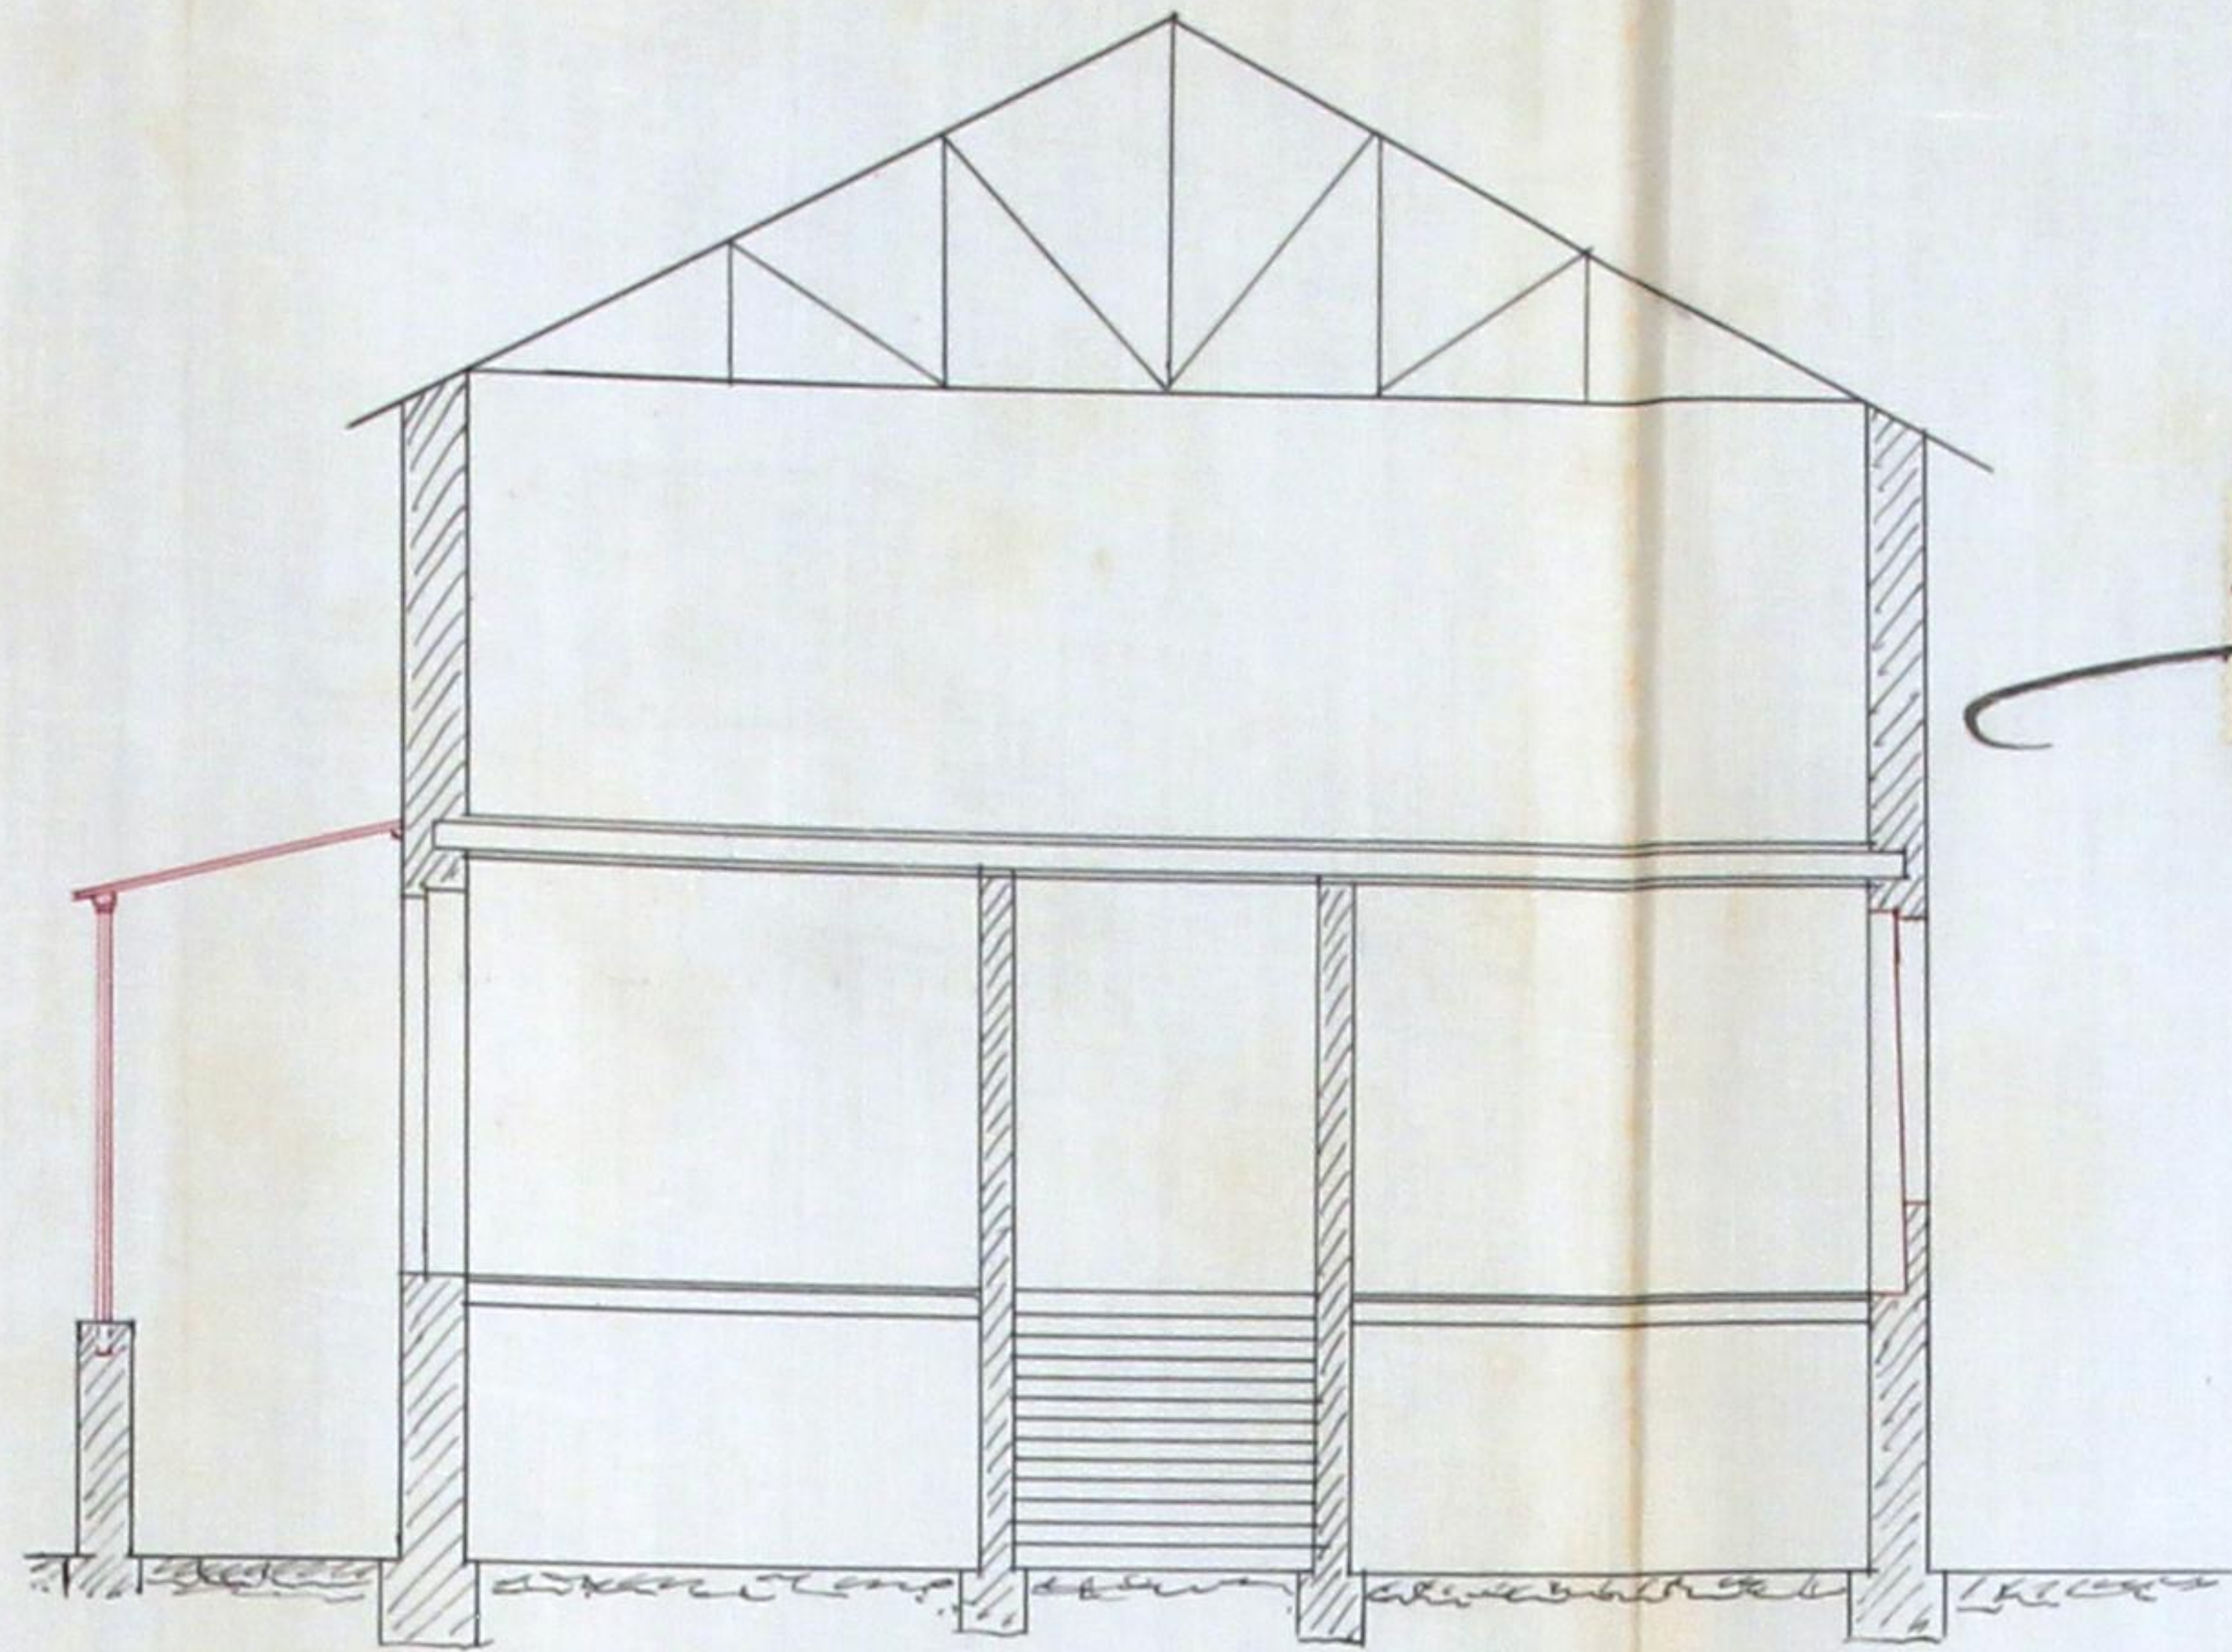


fabrica de
Manuel Goncalves Frederico

corte em DE

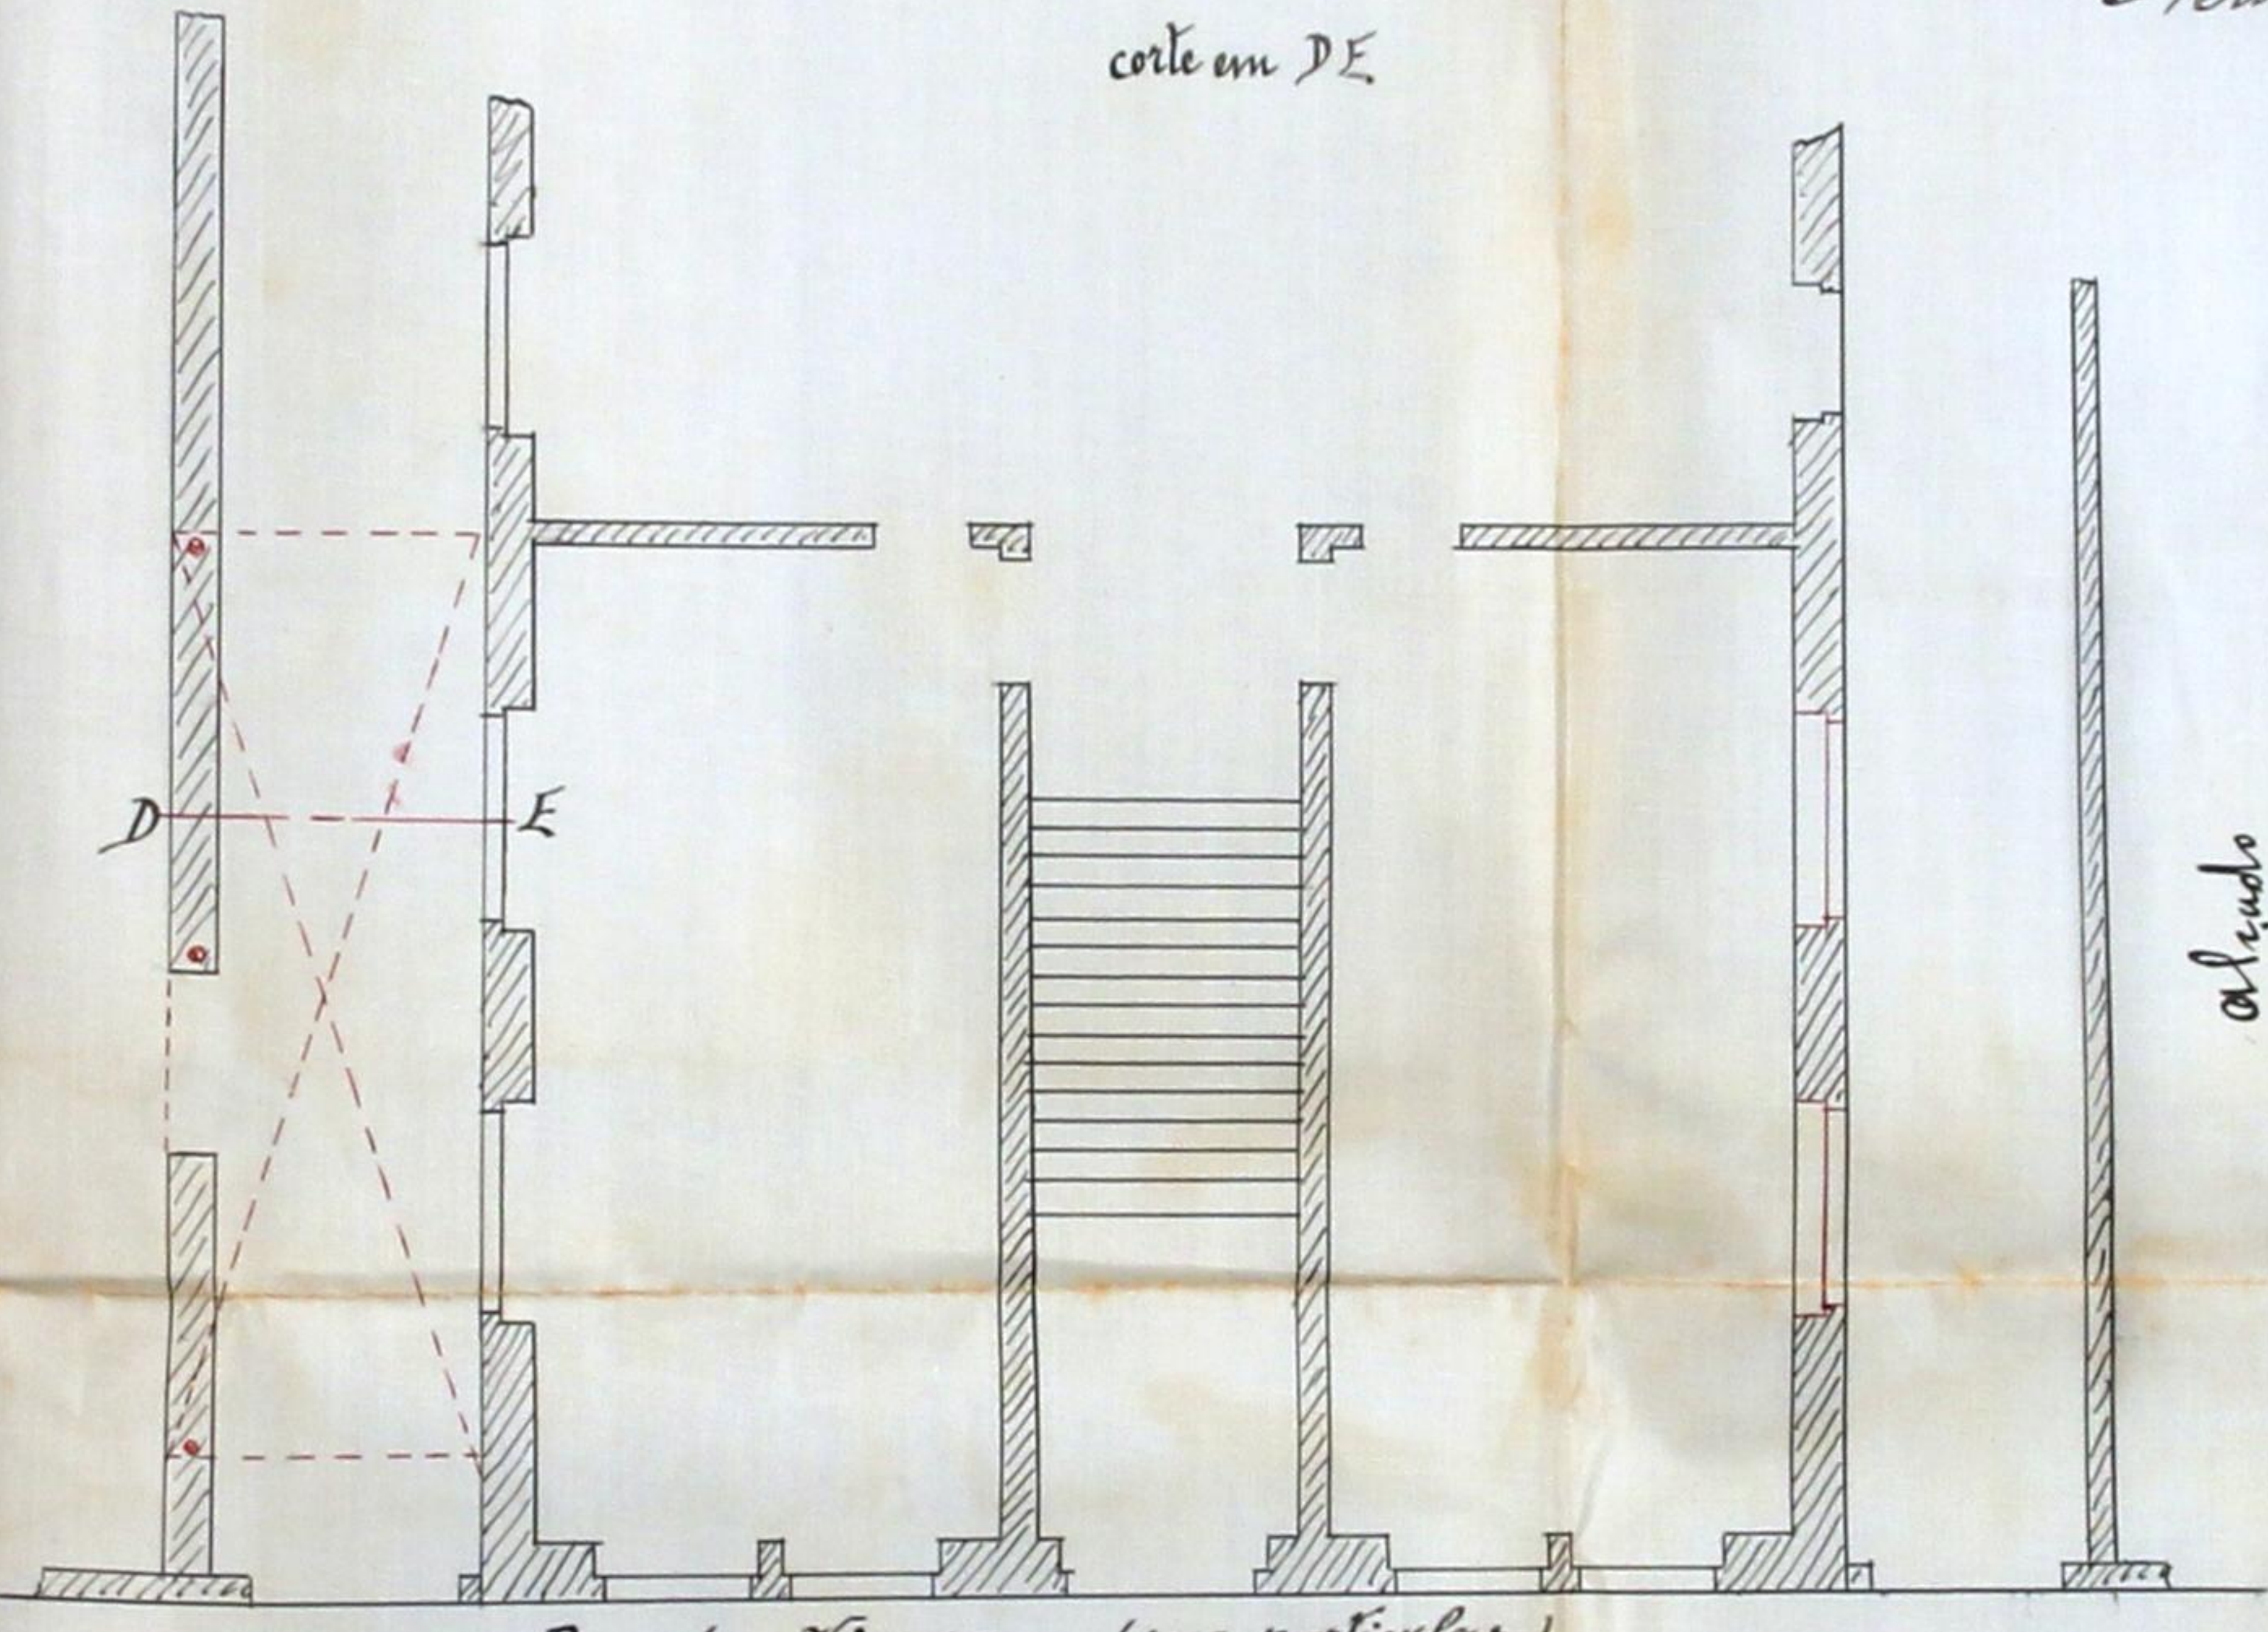

Rua da Vigosa (rua particular)
Planta

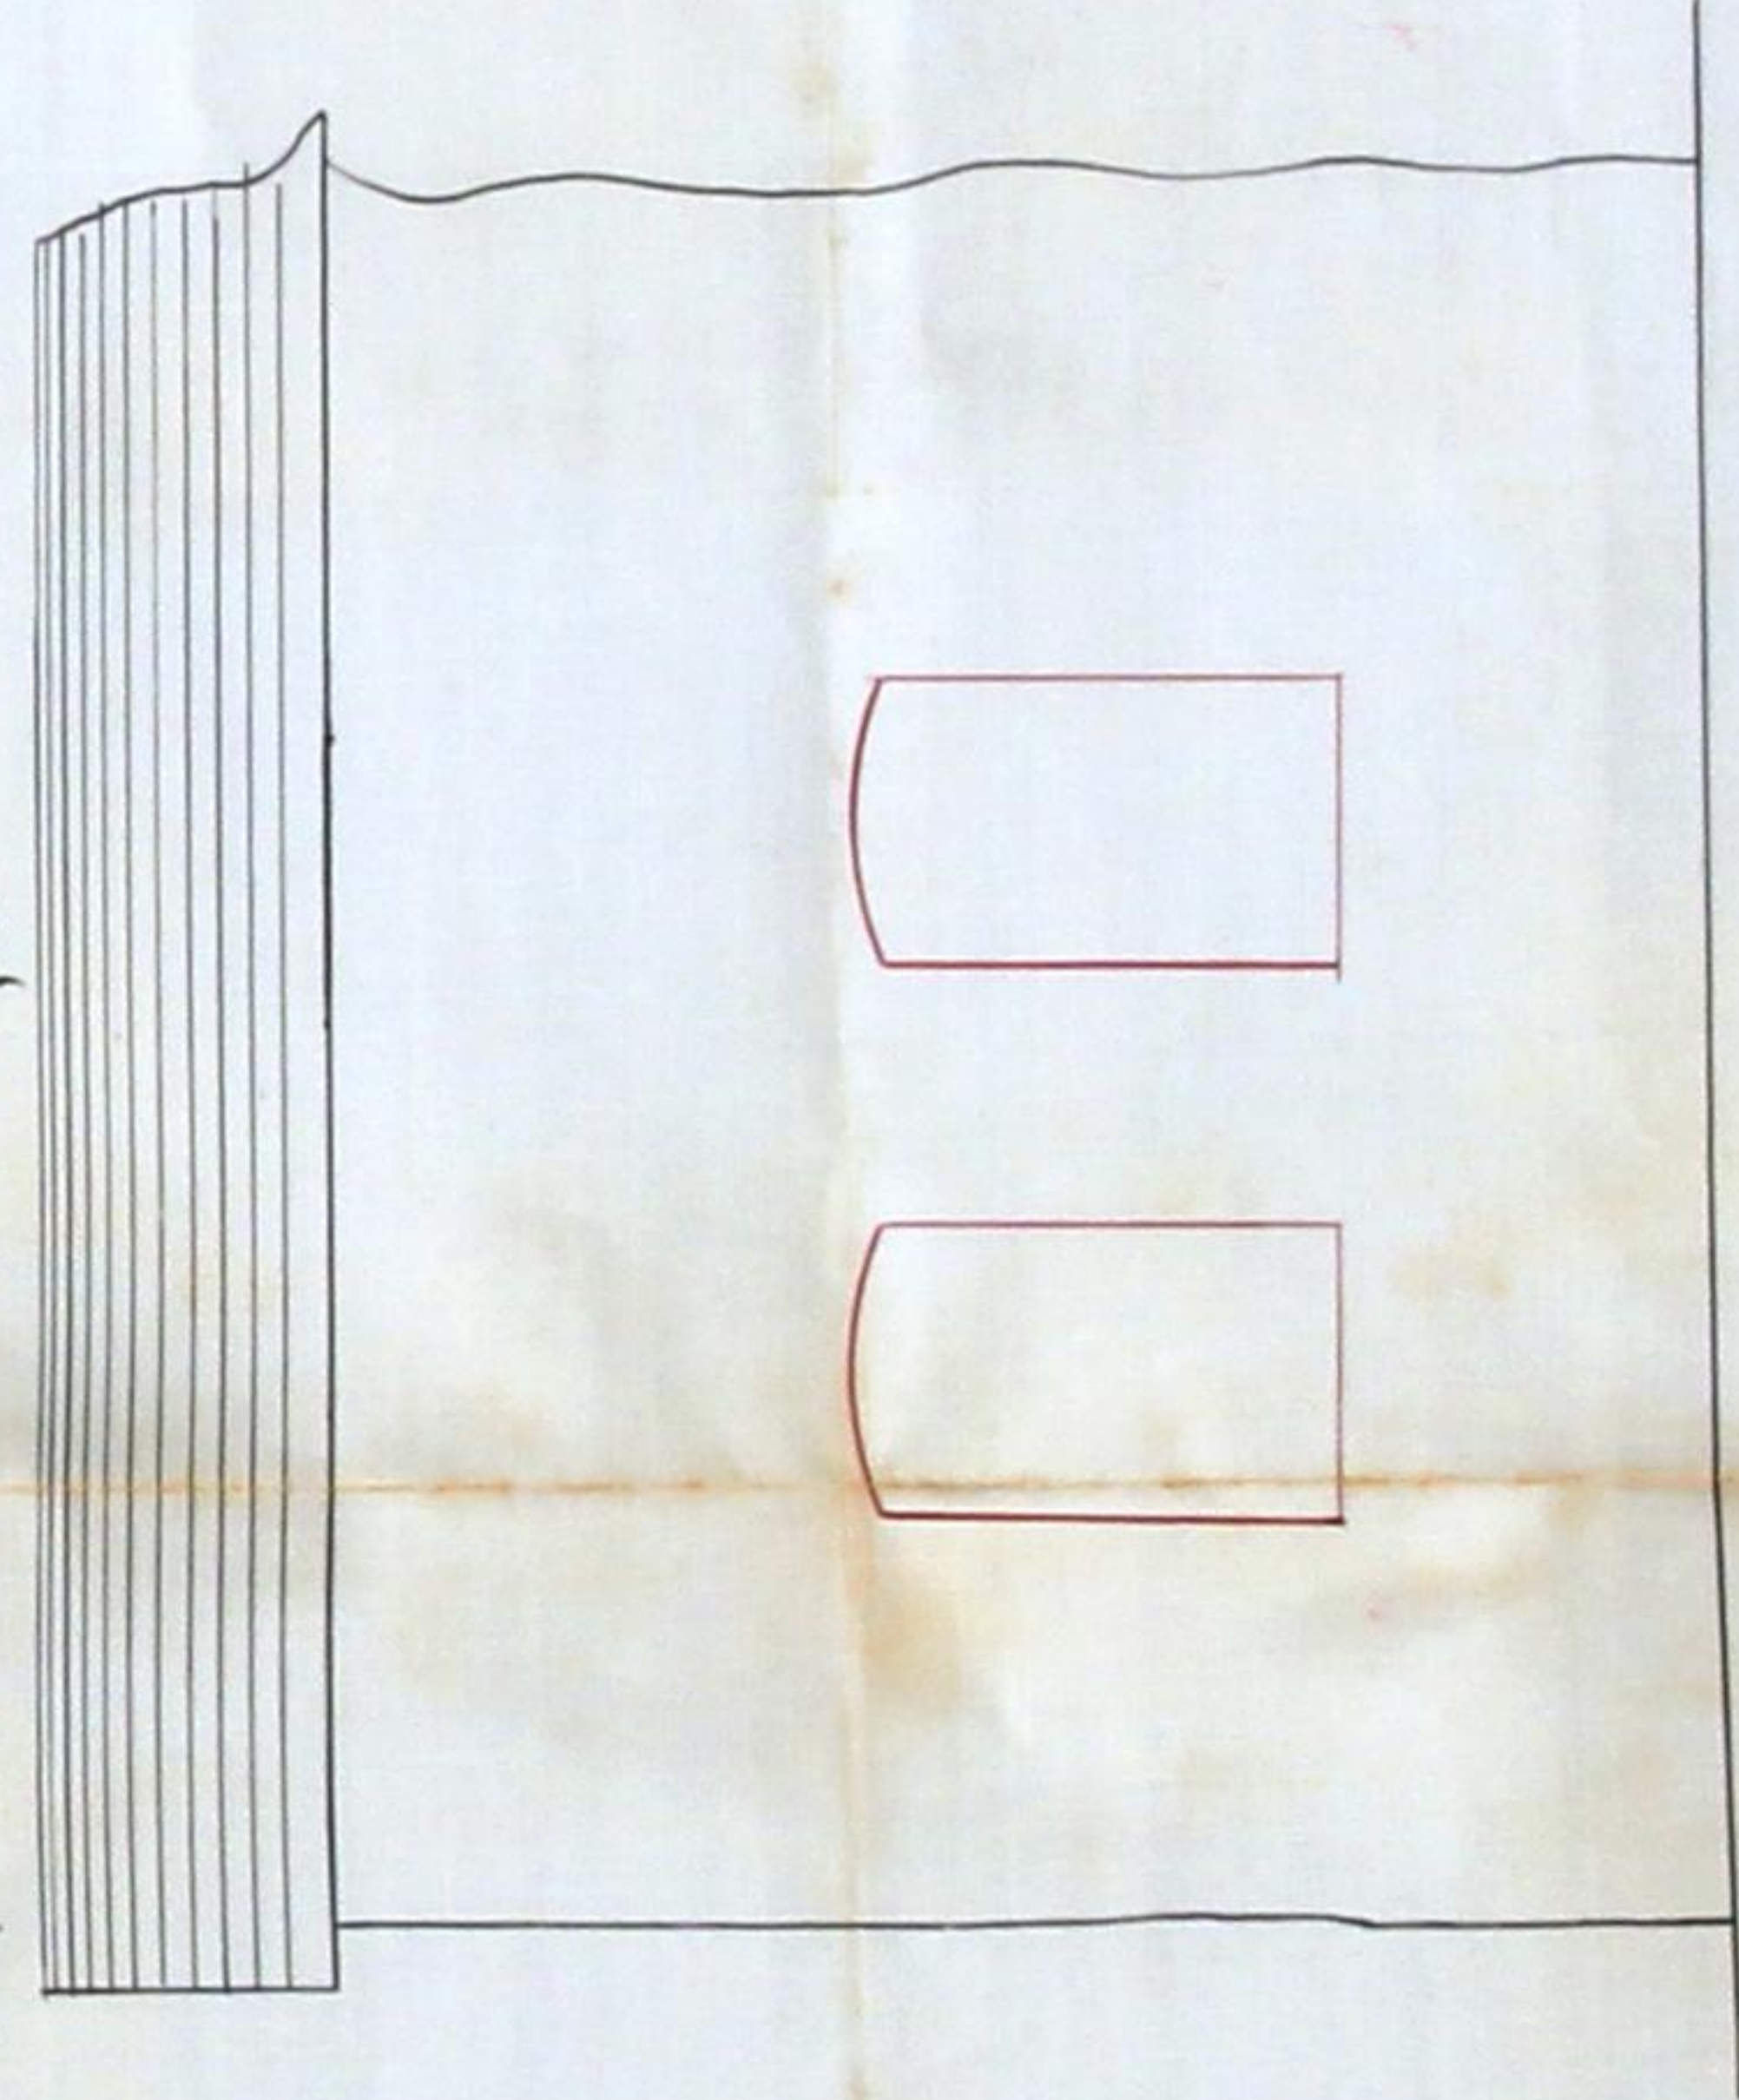

Escala 1/100



Registo { N.º 1509
Data 16-11-908

Licença { N.º 1060
Data 23-XI-908



Camara Municipal do Porto

3.ª Repartição — Obras Publicas

OBRAS DIVERSAS

Especificação da obra: Continuação do alvará sobre
duas janelas.

Requerente: Manuel Gonçalves Freire

Morada:

Situação da obra: Rua da Vigaria

Responsavel: António Pereira de Sousa (m. ob. 2/1)

Está nos casos do art. 136 do Cod. de Post.

Declaração de responsabilidade: idonea

Projecto da obra: Mureta approvada

Porto, 19 de Novembro de 1908

António Pereira de Sousa

Condições a impôr:

Alinhamento:

Nível de soleiras:

Deposito:

Observações:


19-~~VI~~-908


Pelo chefe da Repartição

Manoel Bastos

Luiz

19-~~VI~~-908

Paulo

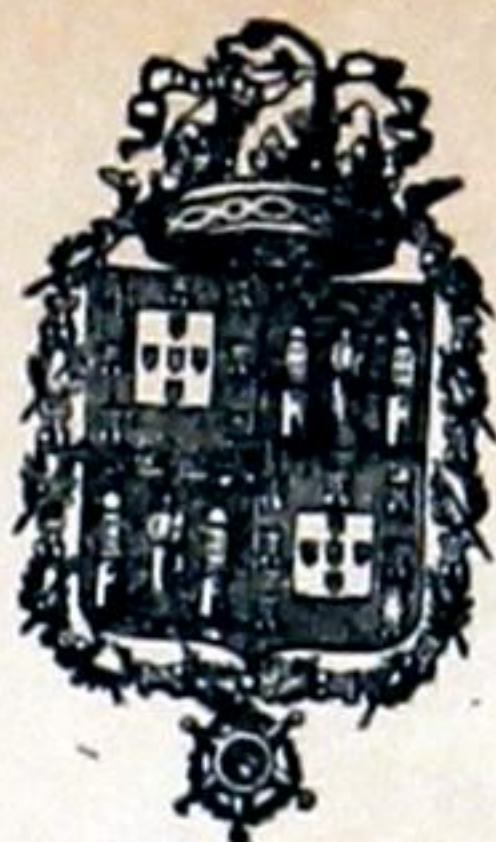

N.º 1060

Municipalidade do Porto

Concede-se licença a Manoel Gonçalves Frederico

para que possa abrir duas janelas na parede lateral nascente da sua fabrica situada a sua particular denominada "da Vigorosa", freguesia de Campantã, a fim de fazer um coberto em parte do corredor exterior pelo lado Poente da dita fabrica, nos termos do projecto que lhe foi approved em 19 do corrente, sujeitando-se o impetrante ao disposto no Código de Posturas.

Porto e Paços do Concelho, 23 de Novembro de 1908

J. Llança Secretario, subscrevi.

PRESIDENTE,

Ant. P. ...

Emolumentos para a Câmara, 500 reis.

Ruy Cardoso

Registada.

Faria

Depositou na thesouraria do Concelho a quantia de ...
reís, conforme a guia n.º ...