

DEFERIDO NOS TERMOS DA INFORMAÇÃO
PORTO EM CAMARA 7 de Dezembro
de 1911.

O PRESIDENTE



233
AG
Registrado
n.º 6607

8-XII-11



J. Dias

R
2ª REPARTIÇÃO
N.º 5051
14 de dez. de 1911

Ex^{ma} Camara Municipal do Porto:

Calvario assignado, carecendo de conter uma
retrête na sua propriedade, da Rua do Breyner
n.º 203, freguesia de Cedofeita, bairro Occidental,
isolada por todos os lados das casas d'habitação,
as quaes lhe ficam distantes mais de 7 me-
tros, sendo feita em harmonia com a par-
te camim do desenho junto, e ligando com
o câno geral d'esgotos da Rua do Breyner; um
sollicitar da Ex^{ma} Camara, se digne conce-
der-lhe a respectiva licença.

C. R. C. M.

Porto 2 de Dezembro de 1911

Arthur Ribeiro

Para entrada no Cofre Municipal, da quantia
de Rs. 10.000 a que se refere a informação
da repartição technica junta ao presente requeri-
mento, foi passada a gula N.º _____ n'esta data.
Rep.^a da Fazenda Mp.^a 14 de dez. de 1911

2380

Jou Perceira de Sousa
Carro

R.E.
3ª REPARTIÇÃO
Registo. 2380
2-12-11

Licença N.º 2050
de 14 de dez. de 1911

Ex^{ma} - Câmara:

Em abaixo assignado, declaro assumir a
responsabilidade nos termos do regulamento
de 6 de junho de 1895 sobre segurança dos ope-
rarios, pela execução da obra de construcção duma
retrête que vai ter logar no prédio ~~no~~ 203 da
Rua do Breyner, freguesia de Cedofeita, bairro
Occidental, propriedade do Ex^{mo} Sr. Arthur
Ribeiro, morador na mesma rua ~~no~~ 195

Mais declaro que a supracitada obra
terá começo logo após a concessão da licença.

Porto 2 de Dezembro de 1911

Antonio Loureiro da Silva

Reconheço a assignatura supra.


Porto 2 de Dezembro de 1911

M^{re} J. J. Sousa



Ant^o J. J.

Topographia local e planta da retrêxe

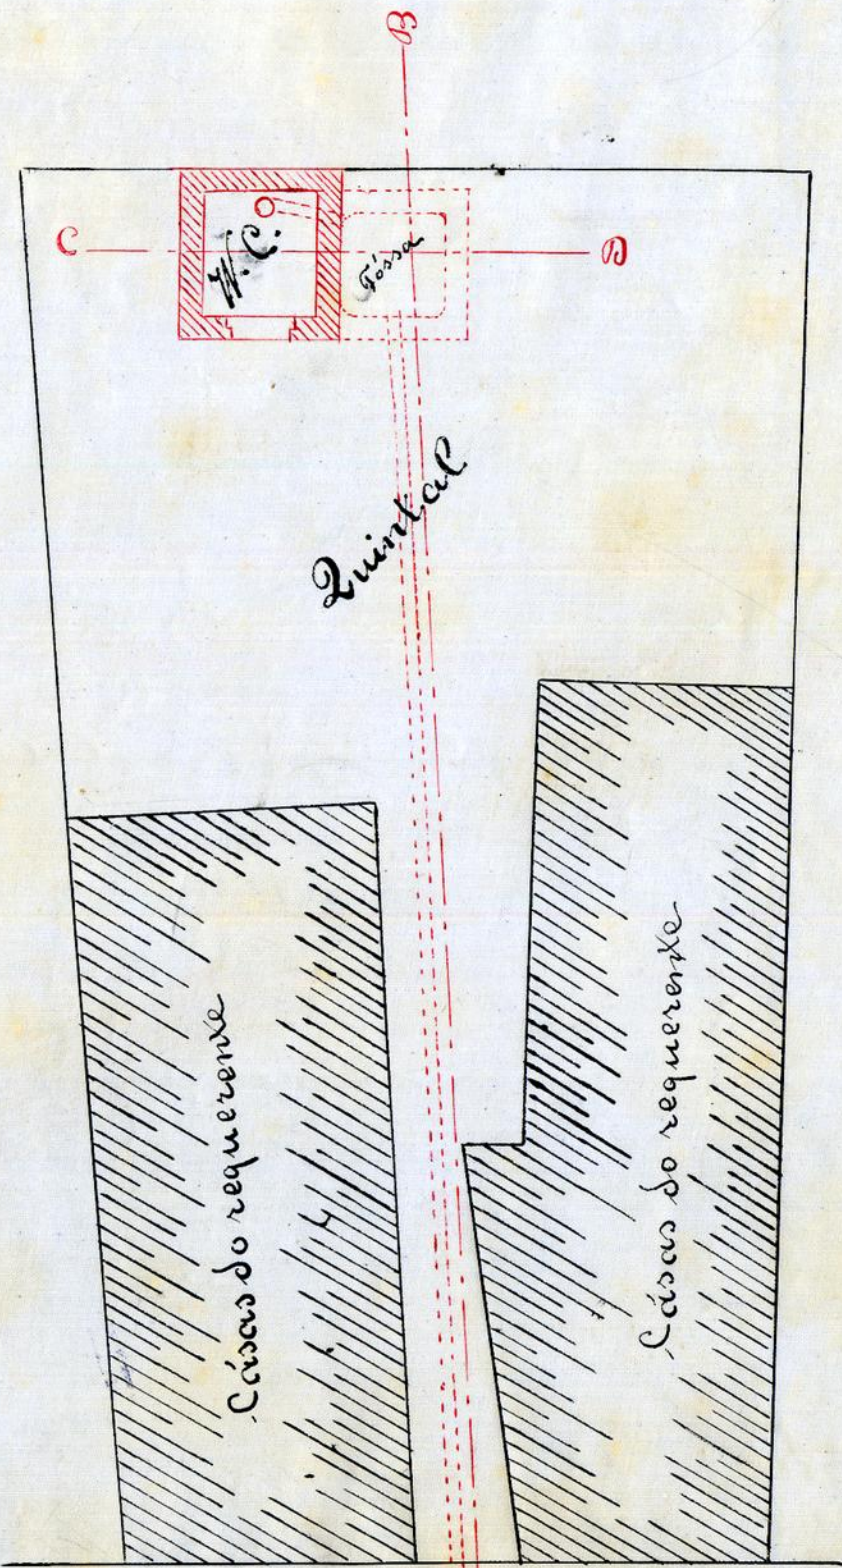

Rua do Breynner nº 203

188




Projecto a que se refere o requerimento de Arthur Ribeiro



Frete


Escala: 1/100

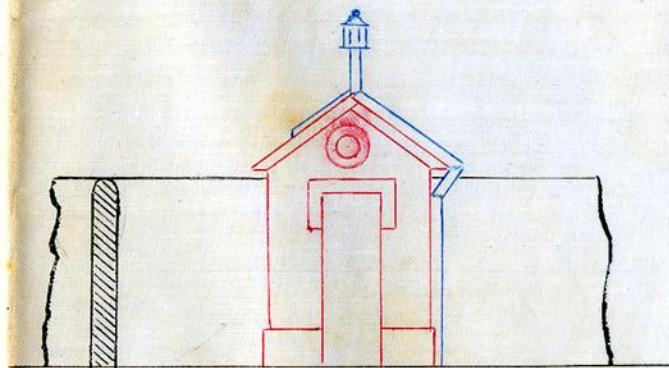


Corte em C.B.

Apresentado. Porto em Camara,
7 de Dezembro de 1911.
O Presidente

Arthur

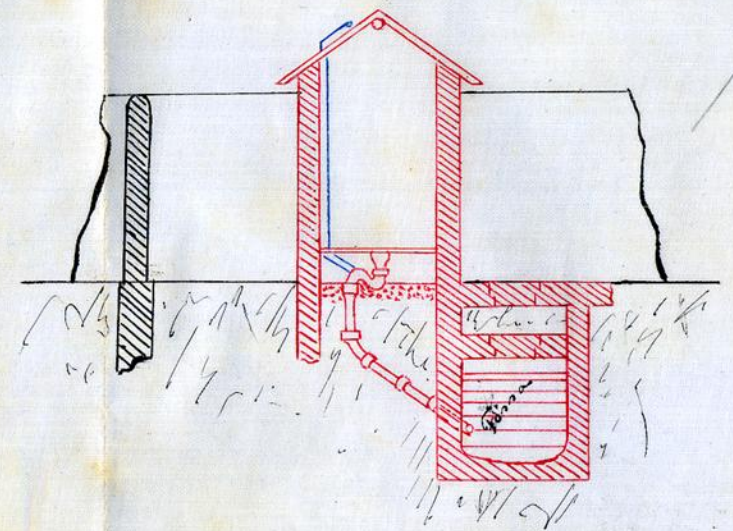

Vista geral do encanamento e corte da fossa pela linha C.B.

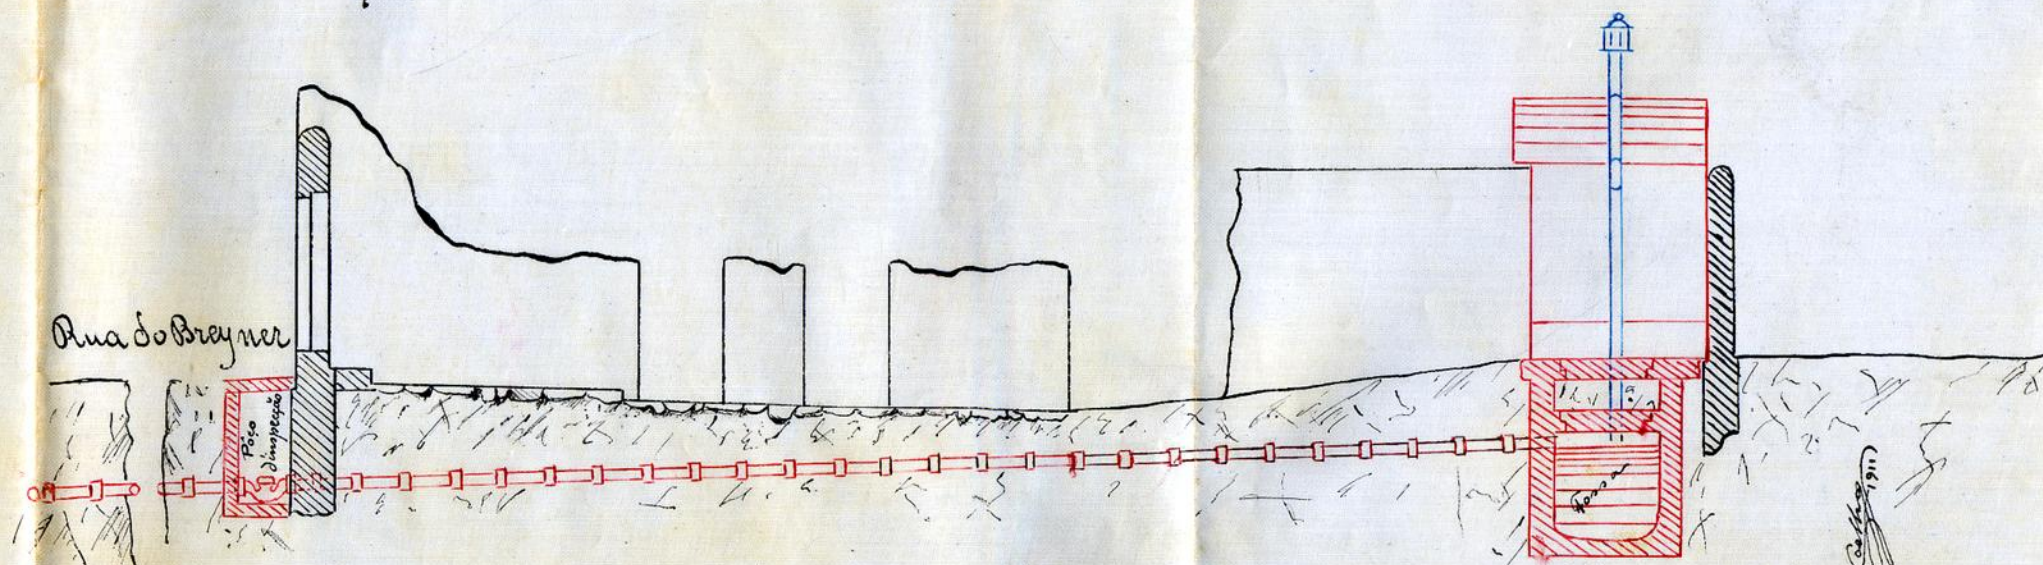

PORTO

Registo { N.º 2380 R.E.
Data 2-12-911

Licença { N.º
Data



Camara Municipal do Porto

3.ª Repartição—Obras Publicas

OBRAS DIVERSAS

Especificação da obra: *construcção de redele*

Requerente: *Arthur Ribeiro*

Morada:

Situação da obra: *rua do Freixo, 203*

Responsavel: *Ant.º Coelho da Silva (muni. d'ob. dip.)*

Está nos casos do art. 136 do Cod. de Post.

Declaração de responsabilidade: *idonea*

Projecto da obra: *Satisfação quanto á latrina, fona e canalisação,
menor o custo de obra de fumaça. Porto, 6 de Dezembro de 1911*

Ant.º Coelho da Silva

Condições a Impôr:

Alinhamento: _____

Nível de soleiras: _____

Deposito: dez mil reis.

Observações: _____

Porto, 6 de Dezembro 1911

Antônio Furtado

Pelo o ler. de par. satisf. et p.ia n.ost
deve ser consentida na via publica.

O deposito para a rep.ica de par. deve
ser de cinco mil reis.

7. XII. 11

Albano

Proporho deferimento de
acordo com as informações

7/12/11

Aguedo da Silva



ANNO CIVIL DE 1911

Guia de entrada de deposito N.º 1162

Despacho de 7 de dezembro de 1911

Dinheiro corrente	10\$000
Papeis de credito	8
Total Rs.	10\$000

Pela presente guia vai Arthur Ribeiro
entrar no Cofre d'esta Municipalidade com a quantia de dez mil reis, em
dinheiro

como deposito de garantia ás condições em que lhe foi concedida a licença
n.º 2056 d'esta data para construir uma latrina, fossa
e respectiva canalização na sua propriedade n.º 203
diurna do Breyner, freguesia de Cedofeita.

; quantia de que o respectivo thesoureiro passará o competente recibo.

Porto e Repartição de fazenda Municipal, 14 de dezembro de 1911

O Chefe dos serviços de Fazenda,

Recebi a quantia de dez mil reis

supra mencionada.

Thesouraria Municipal da Porto, em 14 de dezembro de 1911

Registada

Em 14 de dezembro de 1911

O Thesoureiro,



Municipalidade do Porto

Concede-se licença a

Arthur Ribeiro

para que possa construir uma latrina, fossa e respectiva canalização na sua propriedade N.º 203 da rua de Baumer, freguesia de Cedofeita conforme o projecto que lhe foi aprovado em 7 do corrente como a comunicação por se não estabelecer na via pública a pia do syphão.

O interessado sujeitar-se-á ao disposto no Código de Posturas.

Porto e Paços do Concelho, 14 de Dezembro de 1911

António F. de S. L.

N.º official, pelo

Engenheiro Chefe da 3.ª Repartição, subscrevi.

PRESIDENTE,

(a) F. Xavier Estares

D'esta emolumentos para a Camara

5 mil réis.

a H. L. J. Costa

Registada.

a Silva

Depositou na thesouraria do Concelho a quantia de

5 mil réis, conforme a guia n.º

5 mil
462