



Projeto a que se destina o requerimento
do Ilmo Snr. Artur P. Oliveira

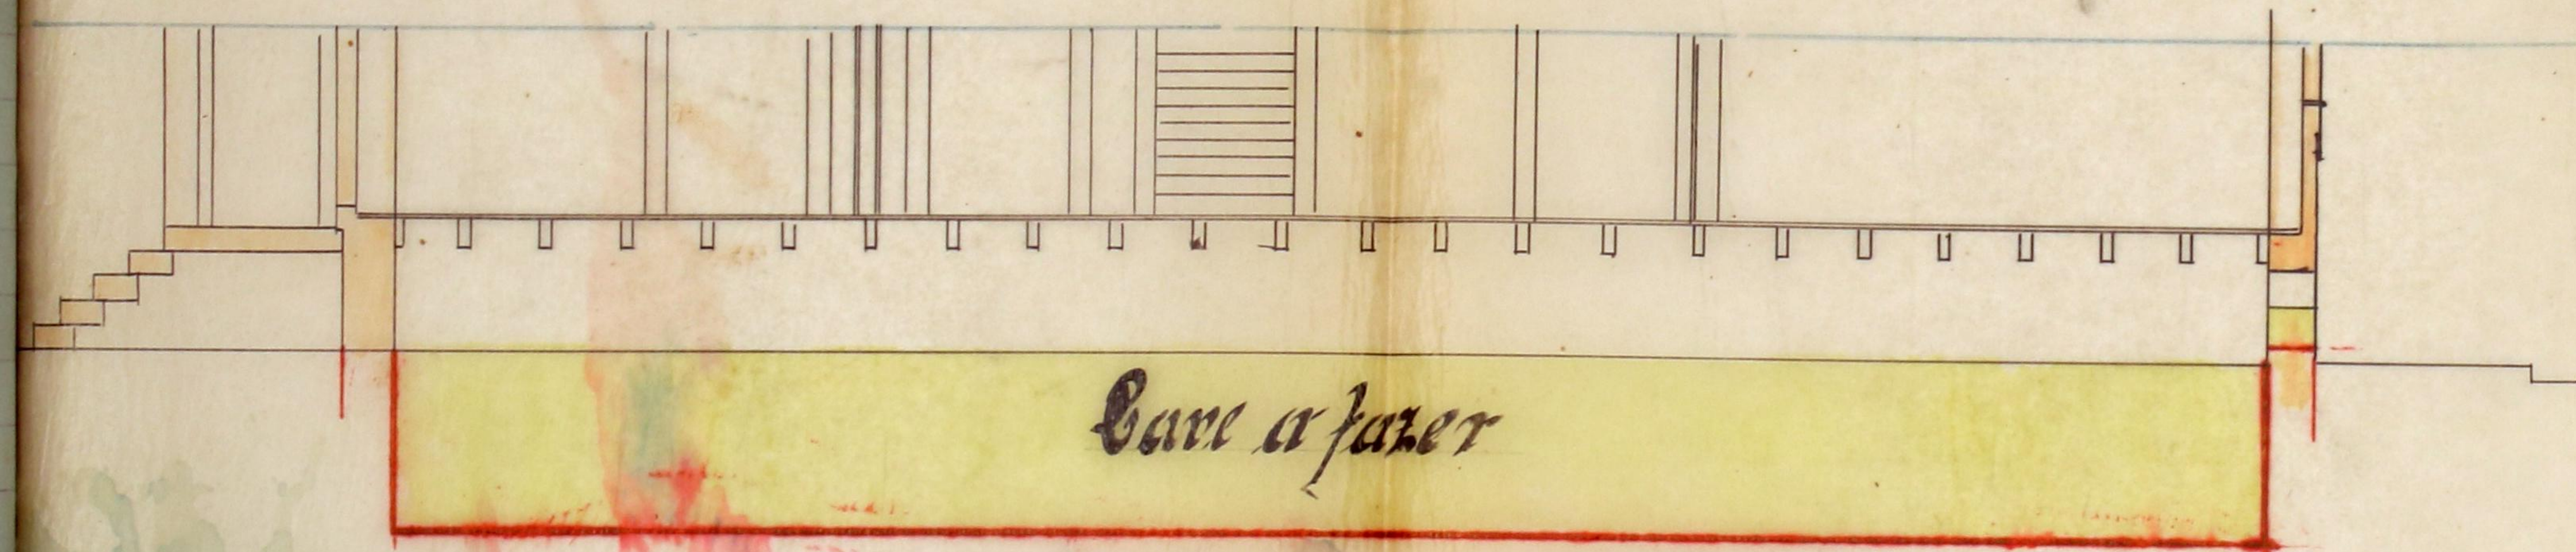

Cave a fazer
Corte por A B

APPROVADA POR O CHefe
21 DE Setembro DE 1912
O PRESIDENTE

Henric Pereira Gomes

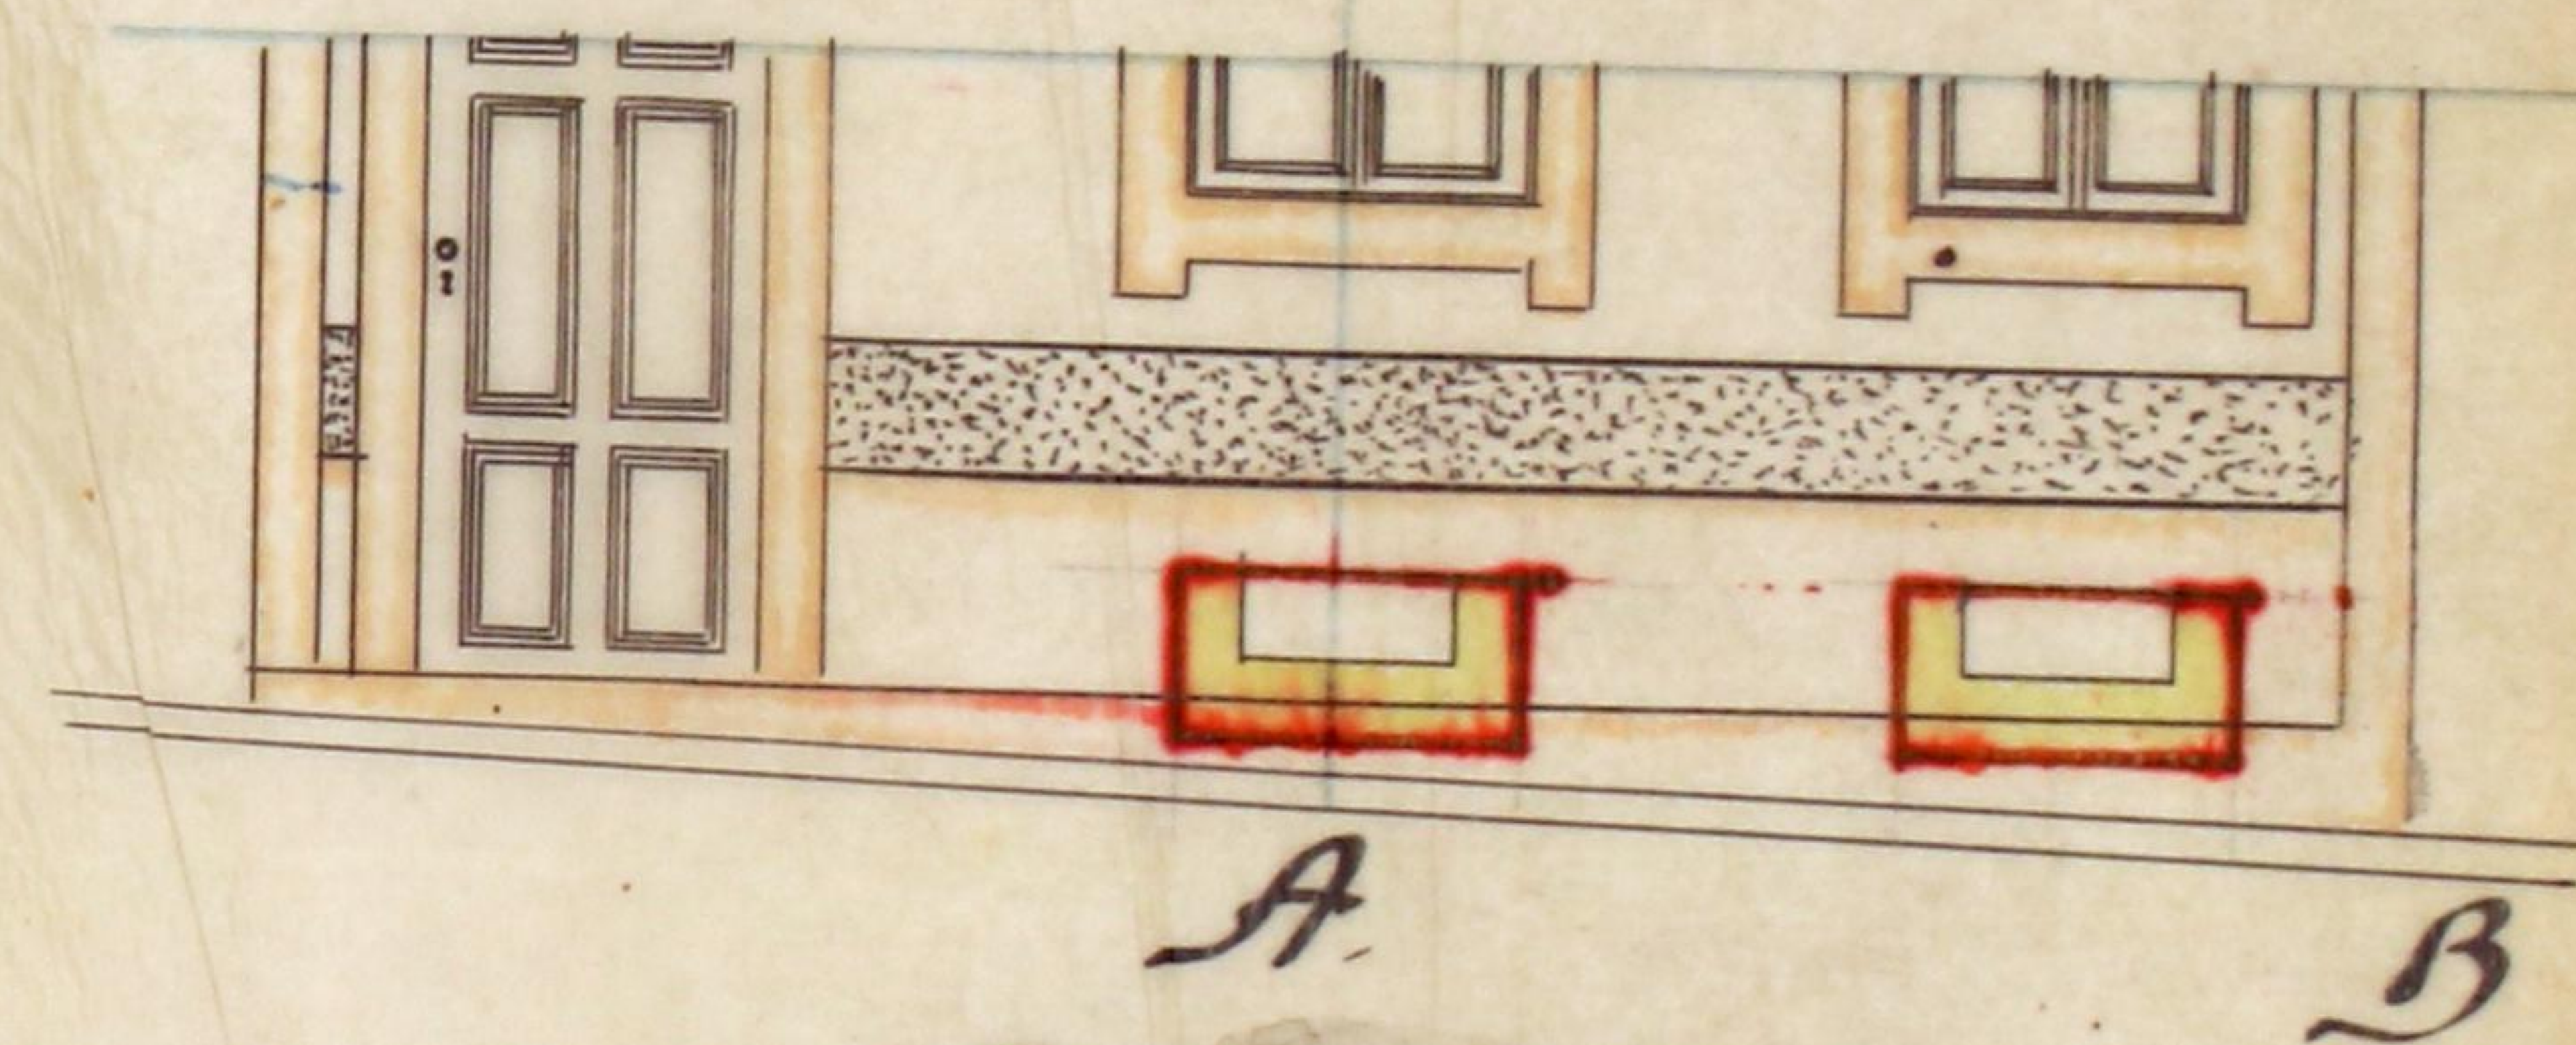

Escala 1/50
10-11-922




Projeto a que se destina o requerimento
do Ilmo Snr. Artur P. Oliveira




22

APPROVADA POR O CHefe
21 DE Setembro DE 1912
O PRESIDENTE

Henrique Pereira da Silva

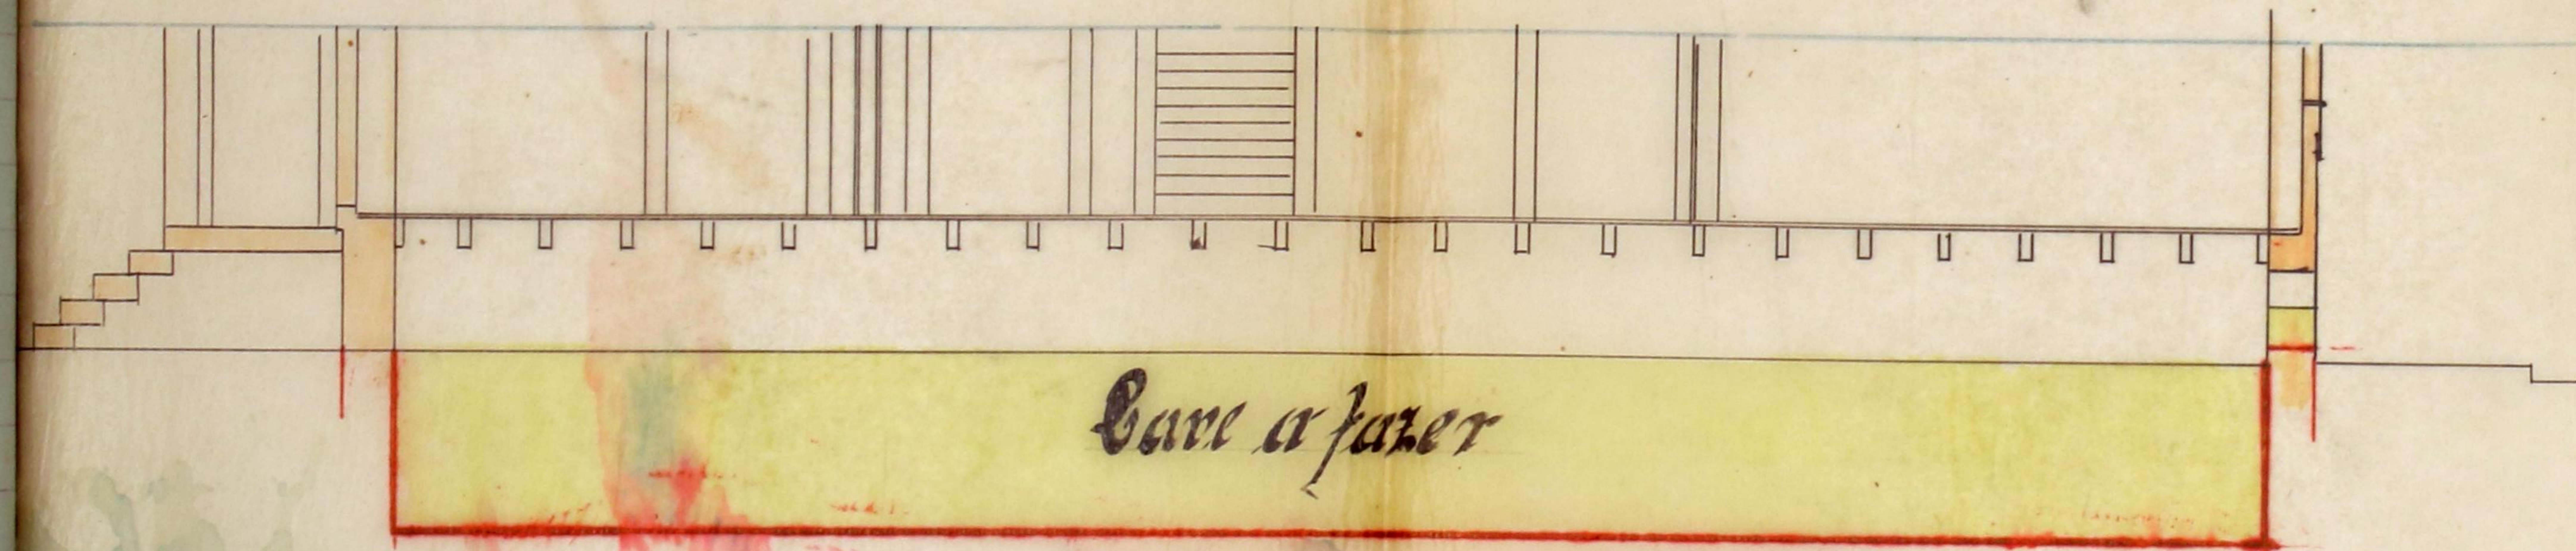

Cave a fazer
Corte por A B

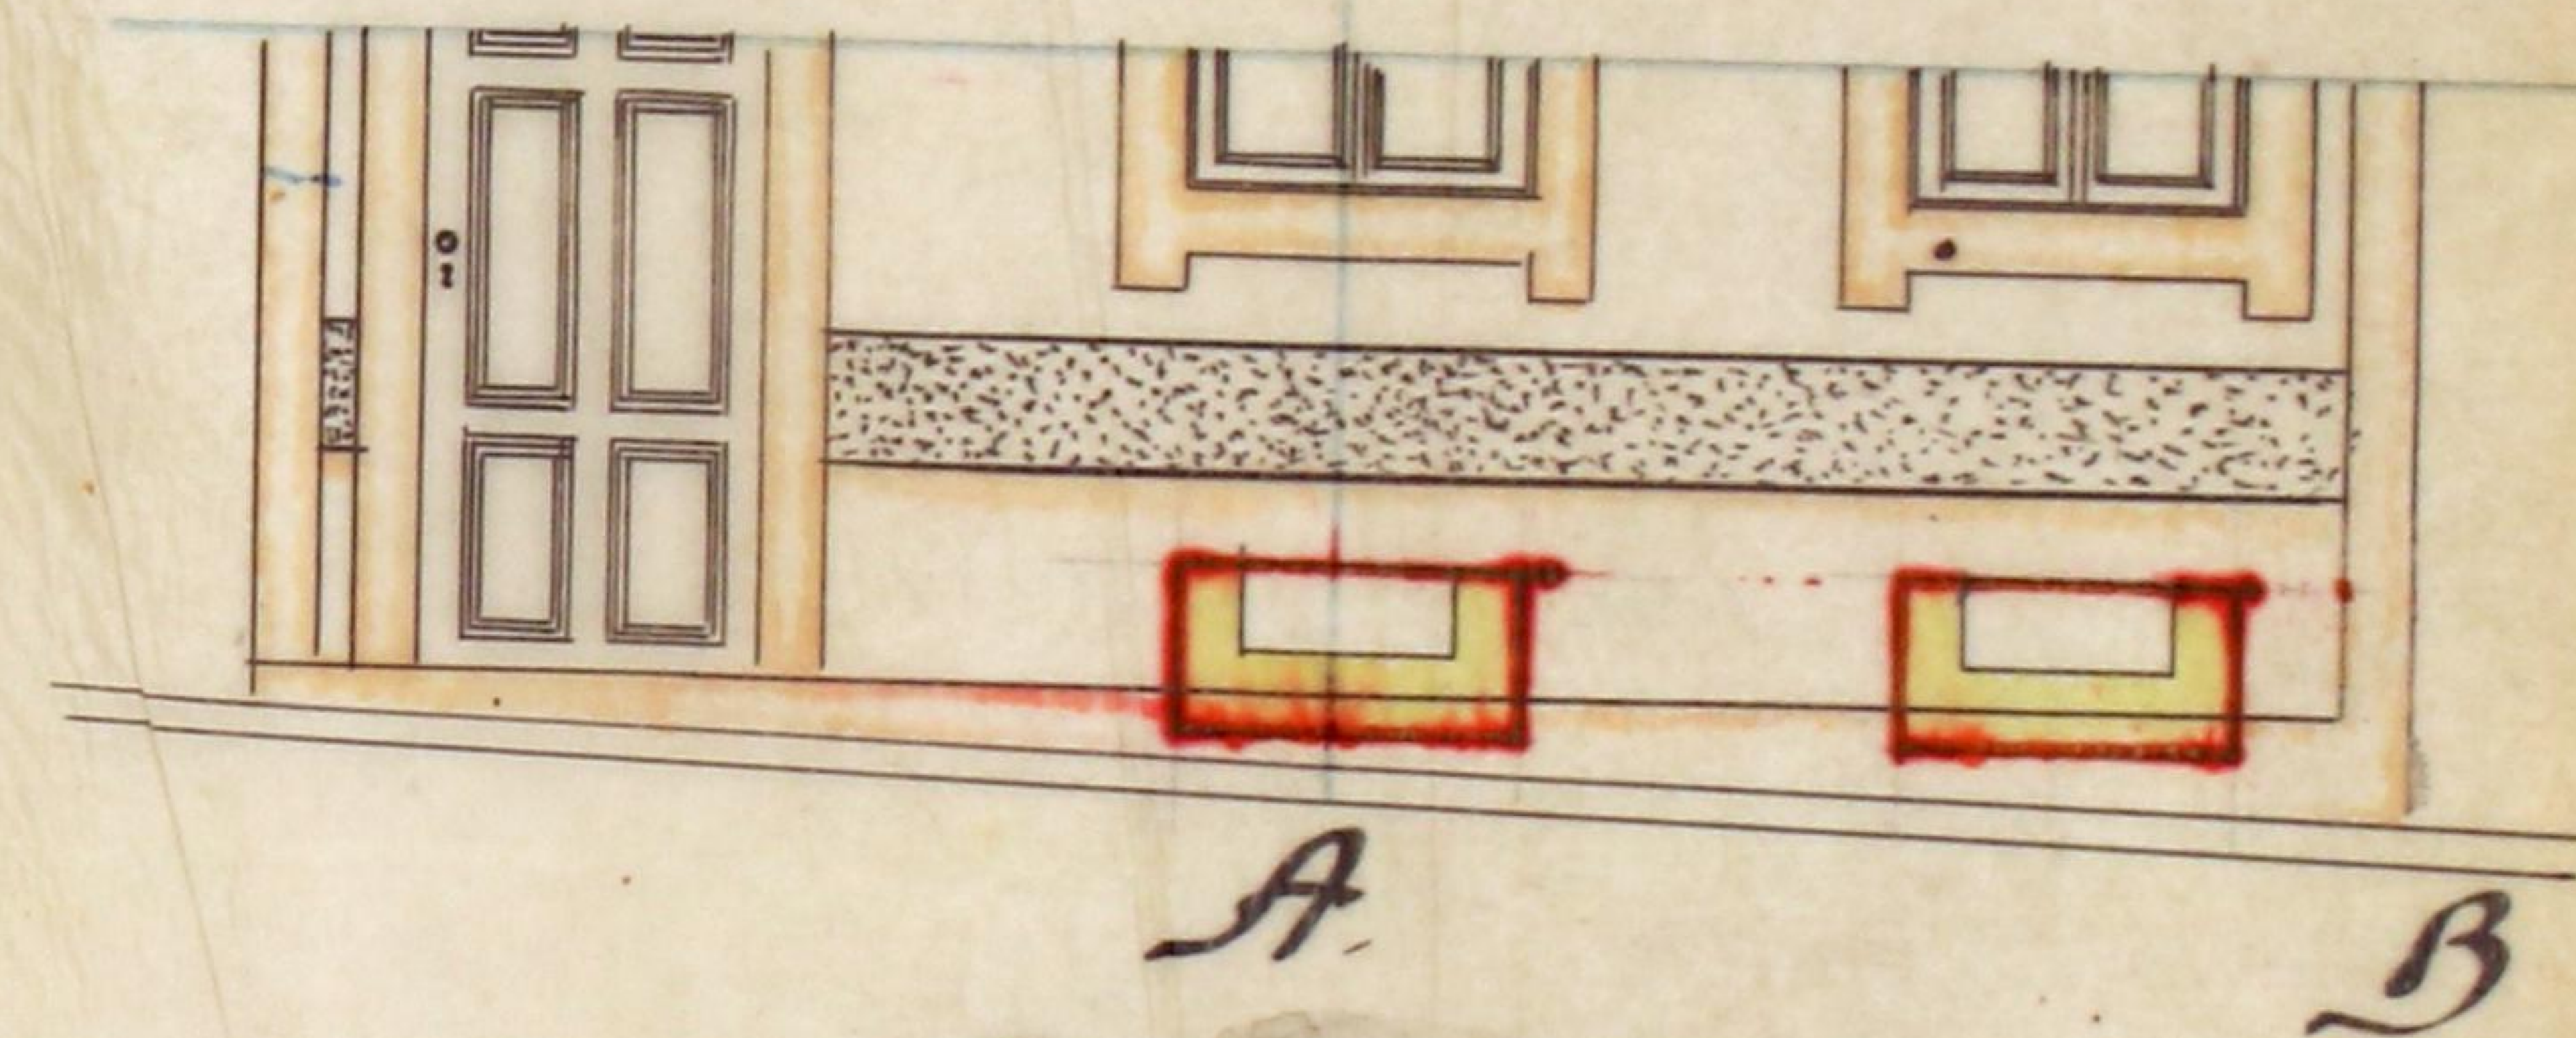

Escala 1/50
10-11-922



Registo { N.º 2261 R.E. 23
Data 28-11-2011
Licença { N.º
Data



Câmara Municipal do Porto

3.ª Repartição — TÉCNICA

OBRAS DIVERSAS

Especificação da obra: *Rebocar Cave e abrir fresta*

Requerente: *Esther Fernanda Sá Chica*

Morada:

Situação da obra: *rua da lórea - Foz*

Responsável:

Está nos casos do art. do Cod. de Post.

Declaração de responsabilidade:

Projecto da obra: *Satisfar*

A. C. d'Estetico

28-11-2011

A. M. Ribeiro

Condições a impôr:

Alinhamento:

Nível de soleiras:

Depósito: ~~10x100~~ 10x100

Licença: ~~4x100~~ 2x100

Taxa ~~4x50~~ 4x50
40
20x90

Observações:

COMISSÃO DE ESTÉTICA

DA

CIDADE DO PORTO

Sessão de 13 de Dez de 1922

O Secretário

APROVADO

Ues

Camilo

Presidente da Comissão

Informo que o pedido está em termos de deferimento.

15-XII-922

Engl. Chefe,

Responsável
de fornecimento
de materiais
de construção

Ues

Câmara Municipal da Cidade do Porto



(24)

ANO CIVIL DE 1923

Guia de entrada de deposito N.º 52

Despacho de 21 de Dezembro de 1922

Dinheiro corrente.	10 \$ 00
Papeis de crédito.	\$ -
Total Esc. ..	10 \$ 00

Pela presente guia vai Artur Fernandes d'Oliveira
entrar no Cofre desta Municipalidade com a quantia de dez escudos em dinheiro

como depósito de garantia ás condições em que lhe foi concedida a licença
N.º 105 para fazer uma casa no prédio N.º 98 da rua da
Cerca d' São João Douro, bem como alargar as festas do mesmo
prédio

; quantia de que o respectivo tesoureiro passará o competente recibo.

Porto e Repartição de Fazenda Municipal, 25 de Janeiro de 1923

O Chefe da 2.ª Repartição Municipal,

António Oliveira da Silva

Recebi a quantia de dez escudos

supra mencionada.

Tesouraria Municipal do Porto, em 25 de Janeiro de 1923

Registada

Em 25 de Janeiro de 1923

O Tesoureiro,

[Signature]

[Signature]



Câmara Municipal do Porto

3.ª REPARTIÇÃO — 2.ª Secção

Concede-se licença a *Artur Fernandes D'Oliveira*

para que possa *fazer uma cave no prédio N.º 78, da rua da Cereja, à Foz do Douro, bem como alargar as freixas do mesmo prédio, conforme o projecto que lhe foi aprovado em 21 de dezembro do ano findo.*

Pôrto e Paços do Concelho, 25 de *Janeiro* de 1923

(a) *A. P. Almeida Furtado*

Engenheiro Chefe da 3.ª Repartição, subscrevi.

O Presidente da Comissão Executiva,

(a) *Ramiro Luis Guimarães*

Desta, emolumentos para a

Câmara	38 00
Impresso	5 10
Taxa	48 50
Total	108 60

RECEBI.

(a) *Alberto S. G. Coelho*

REGISTADA.

Januário

Depositou na tesouraria da Câmara a quantia de *dez e*
cinco conforme a guia n.º *32*