

DEFERIDO em vista
da informação
da, em sessão da Comissão Executiva,
de Janeiro de 1923



87
9
Etiqueta Municipal
REPARTAMENTO

Para entrar no Cofre Municipal da ...
R\$ 30.00 constante da informação
foi passada a guia N.º 125 que n'esta data
foi enviada á thesouraria.
Rep.º da Fazenda Municipal.

data 2. 1923
Excm.º Sr. ...
Municipal do Porto



Joaquim Fernandes, residente na Avenida Fernão de
Magalhães n.º 616 pretende autorização da Exm.ª Camara
para construir uma pequena oficina no angulo das ruas
particulares do Monte Aventino e rua das Autas, de har-
monia com os desenhos juntos.

Esta oficina destina-se a serralheiro, assentando os seus
alicerces em terreno firme e construindo-se as paredes
em prefiarinho de 3,30. Os madeiramentos são todos em
pinho nacional, com secções e dimensões apropriadas ao
fim a que foram destinadas; a cobertura é feita a telha
de tipo Marselhês, levando uma chaminé de tijolo no pre-
mo da forja. O muro de vedação é também construido em
prefiarinho ao longo da rua Monte Aventino. A cana-
lização da retrete e respectiva fossa são construidos de har-
monia com o Regulamento de Salubridade.

2200 Solicita da Exm.ª Camara a aprovação destes
e a competente licença como requer.

Porto 16 de Novembro de 1922
pelo reg.º Inacio de Sá

leitor 122450 Licença N.º 220
27-2-23 de 5 de Março de 1923

REPARTAMENTO
N.º 2200
16 II 712

11


Assuel

[Faint, illegible markings]



Desenhos a que se refere o requerimento de Joaquim Fernandes
Rua do Monte Arentino e rua das Antas


Escala 1:100

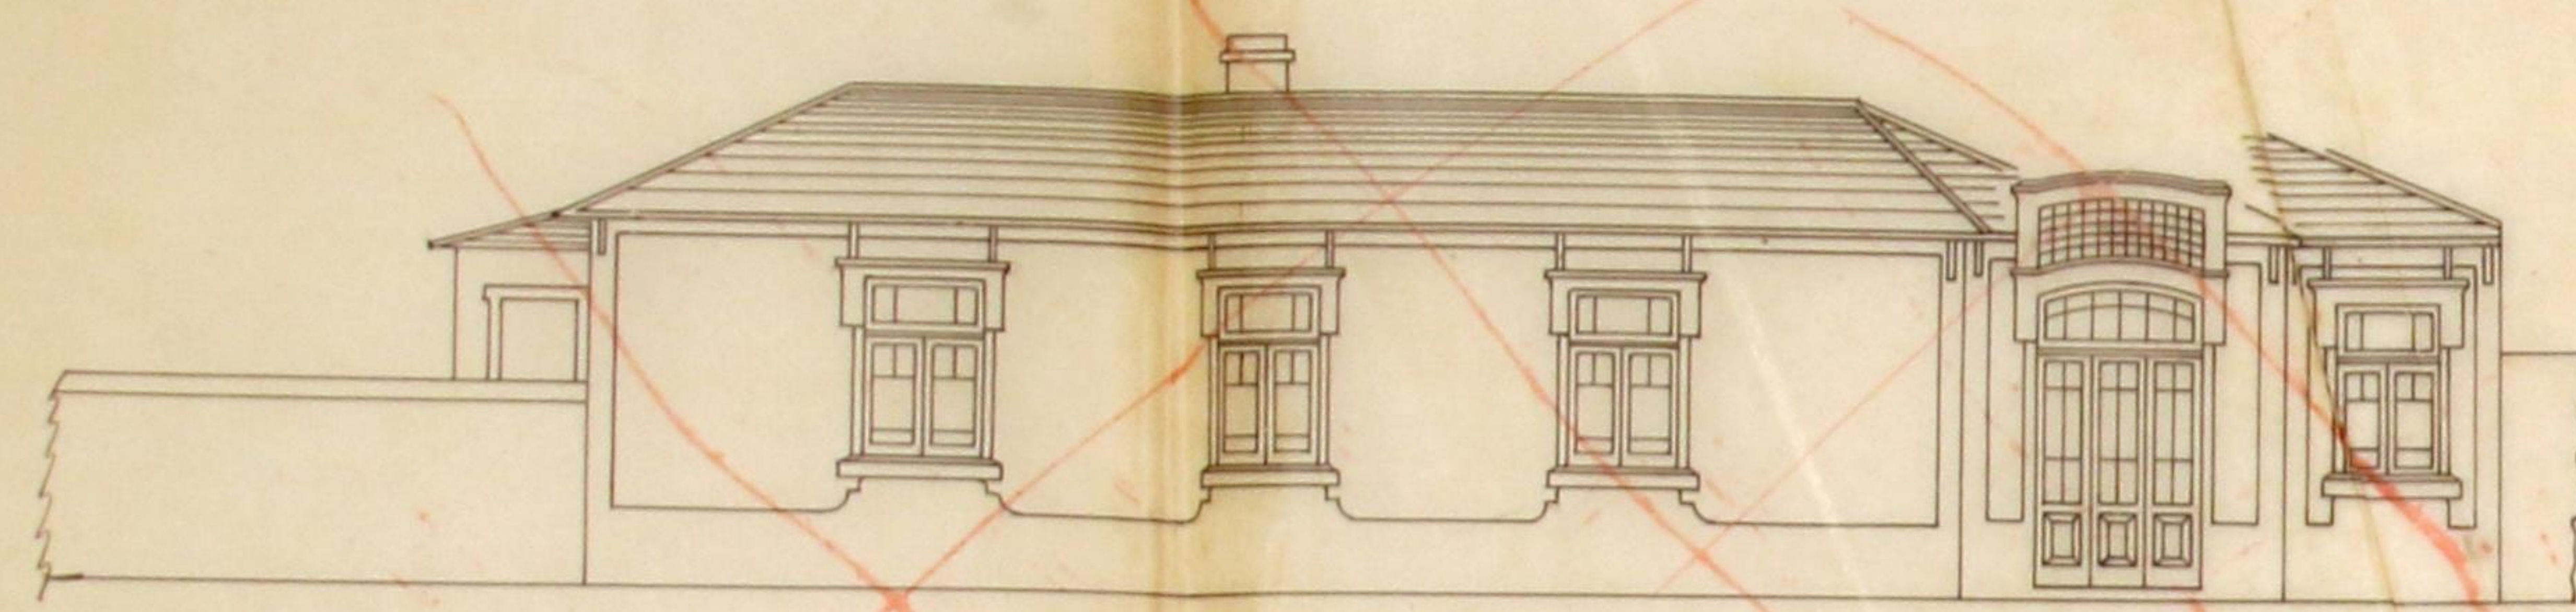


Fachadas

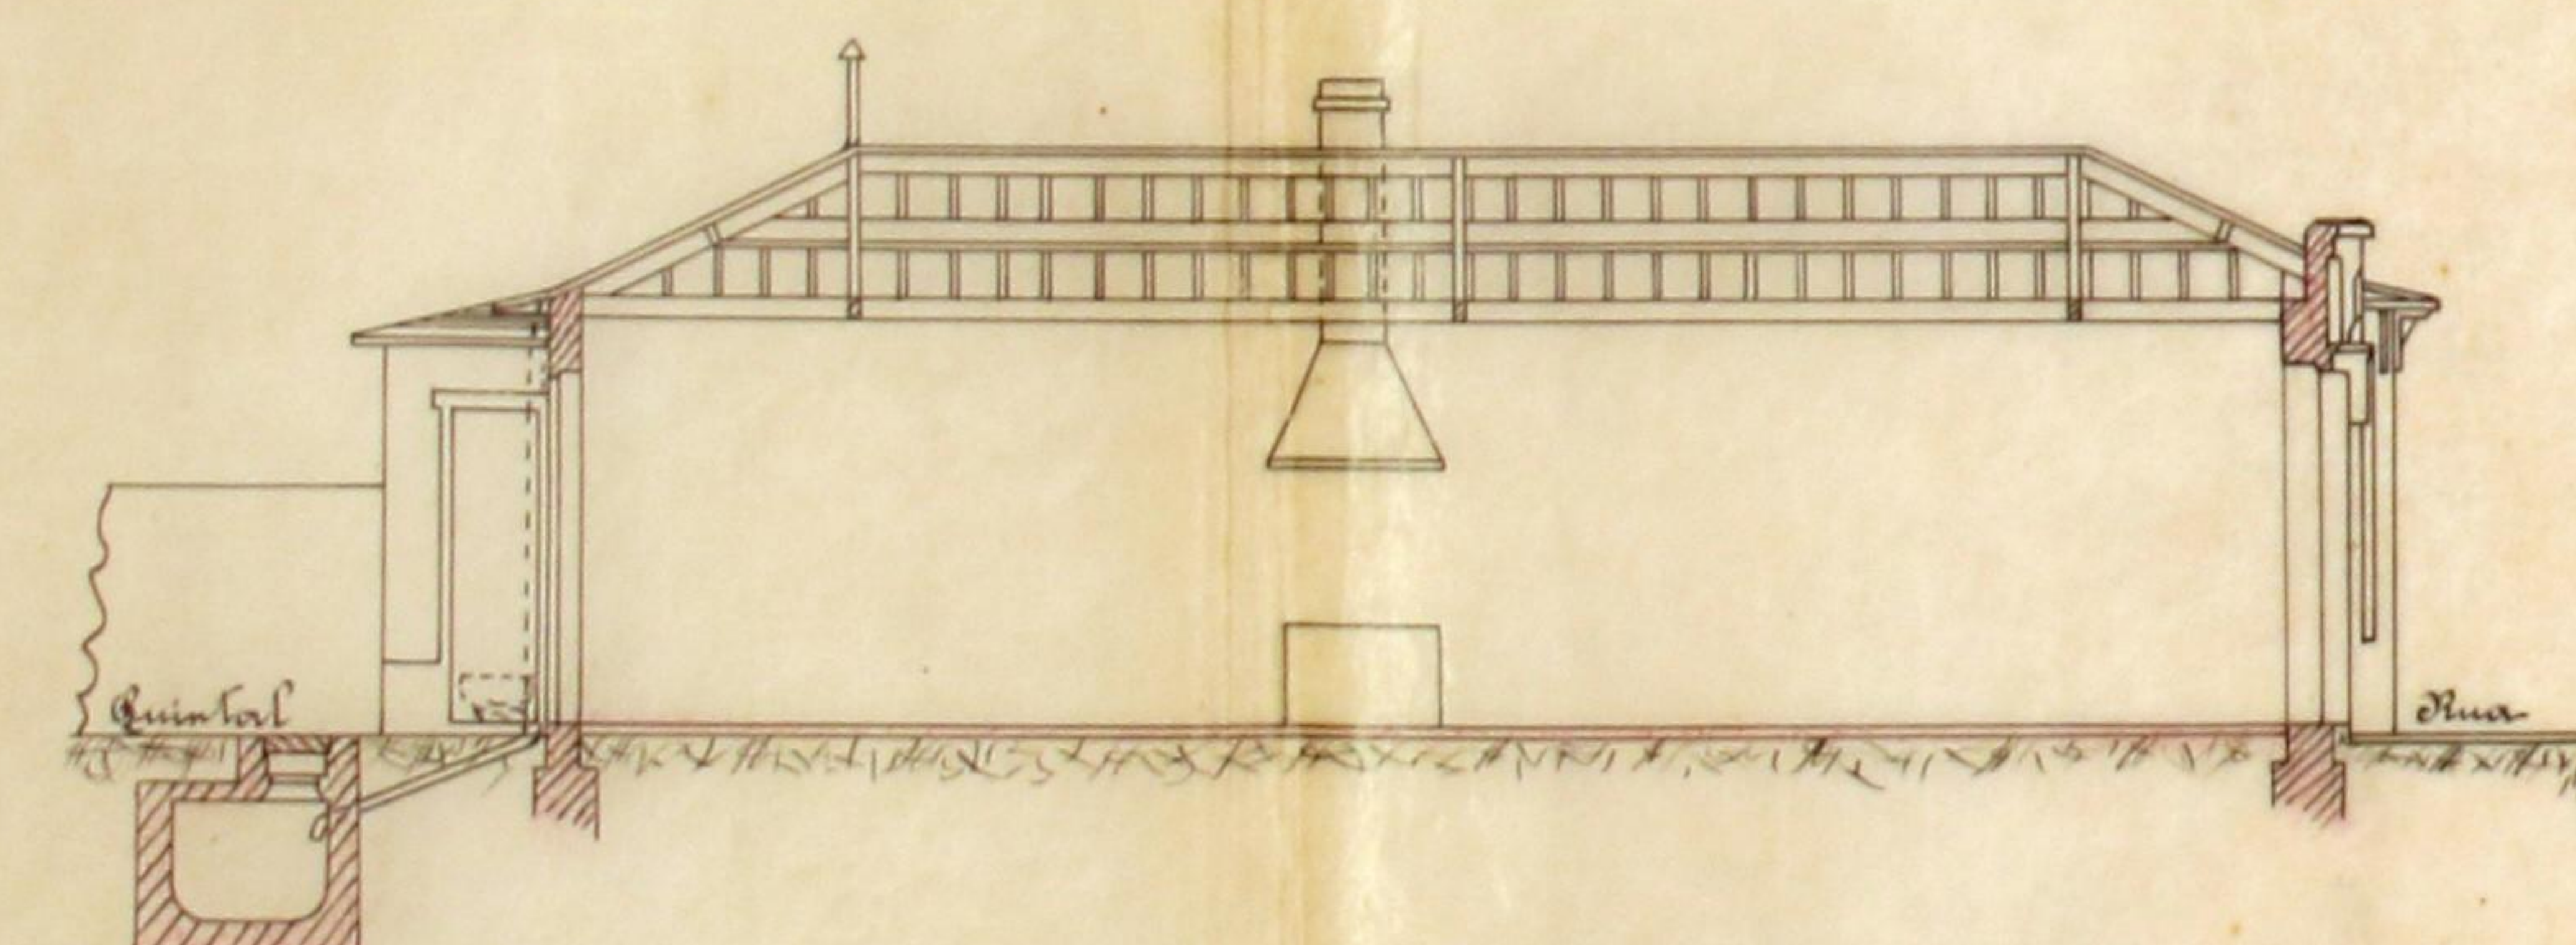


Secção longitudinal

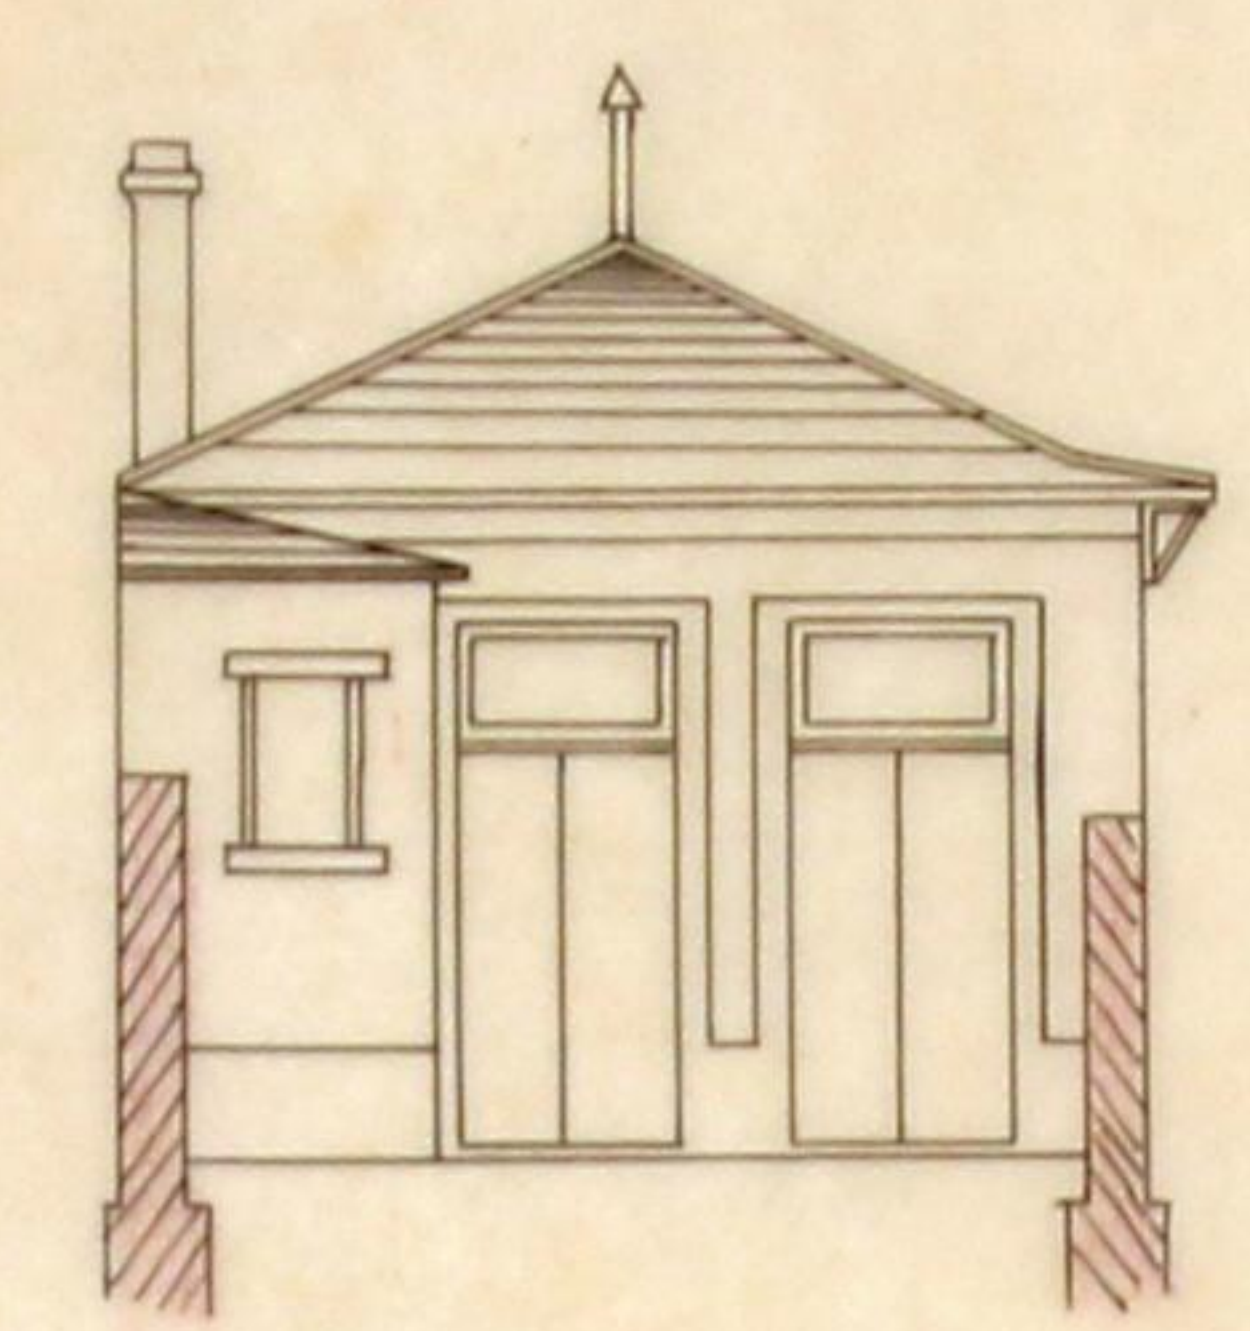


Alçado posterior

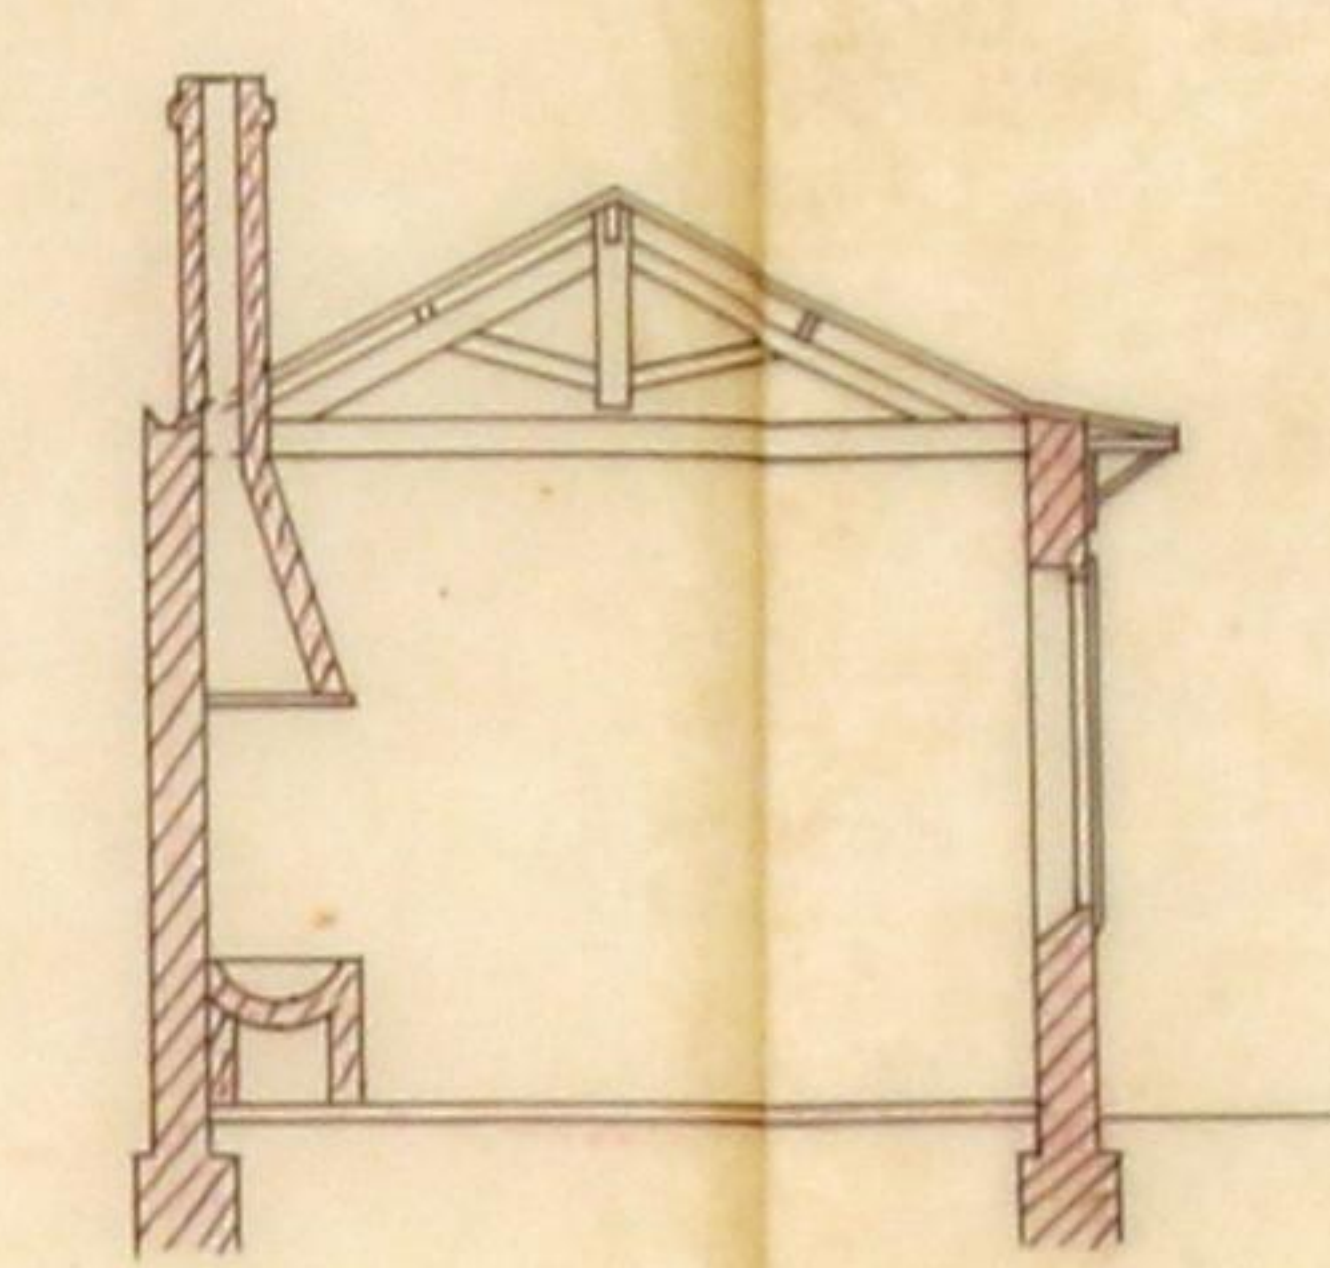

Secção transversal

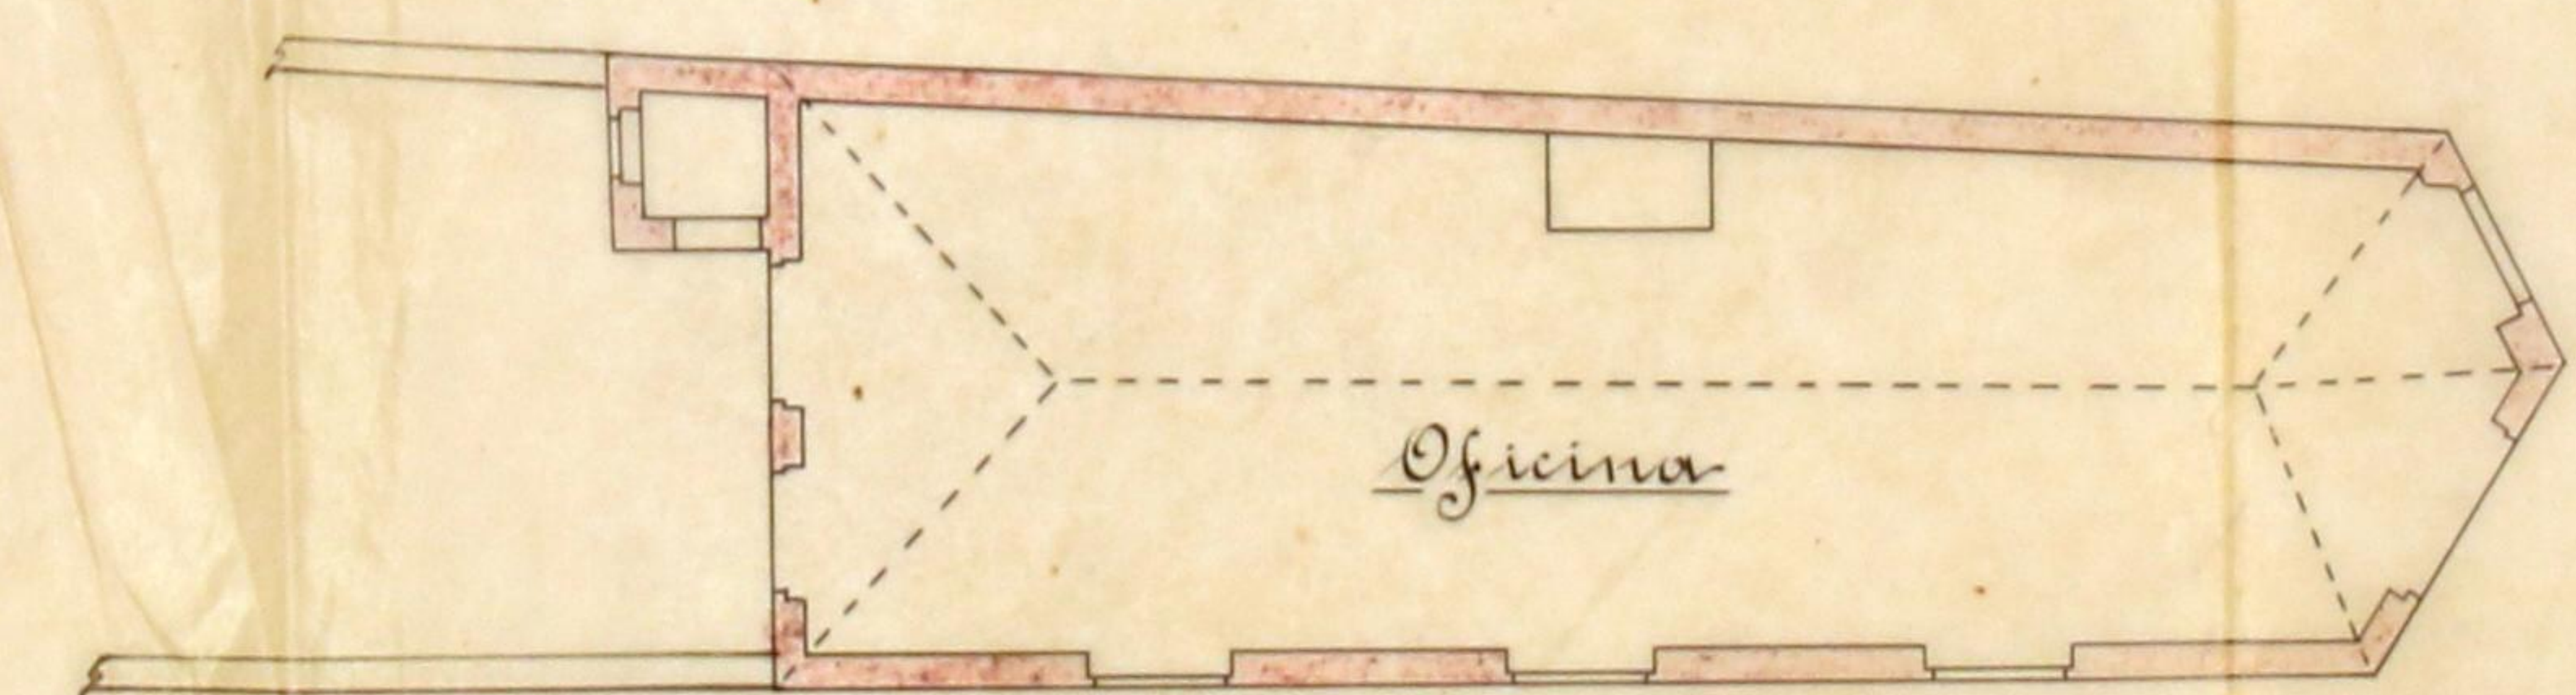

Planta

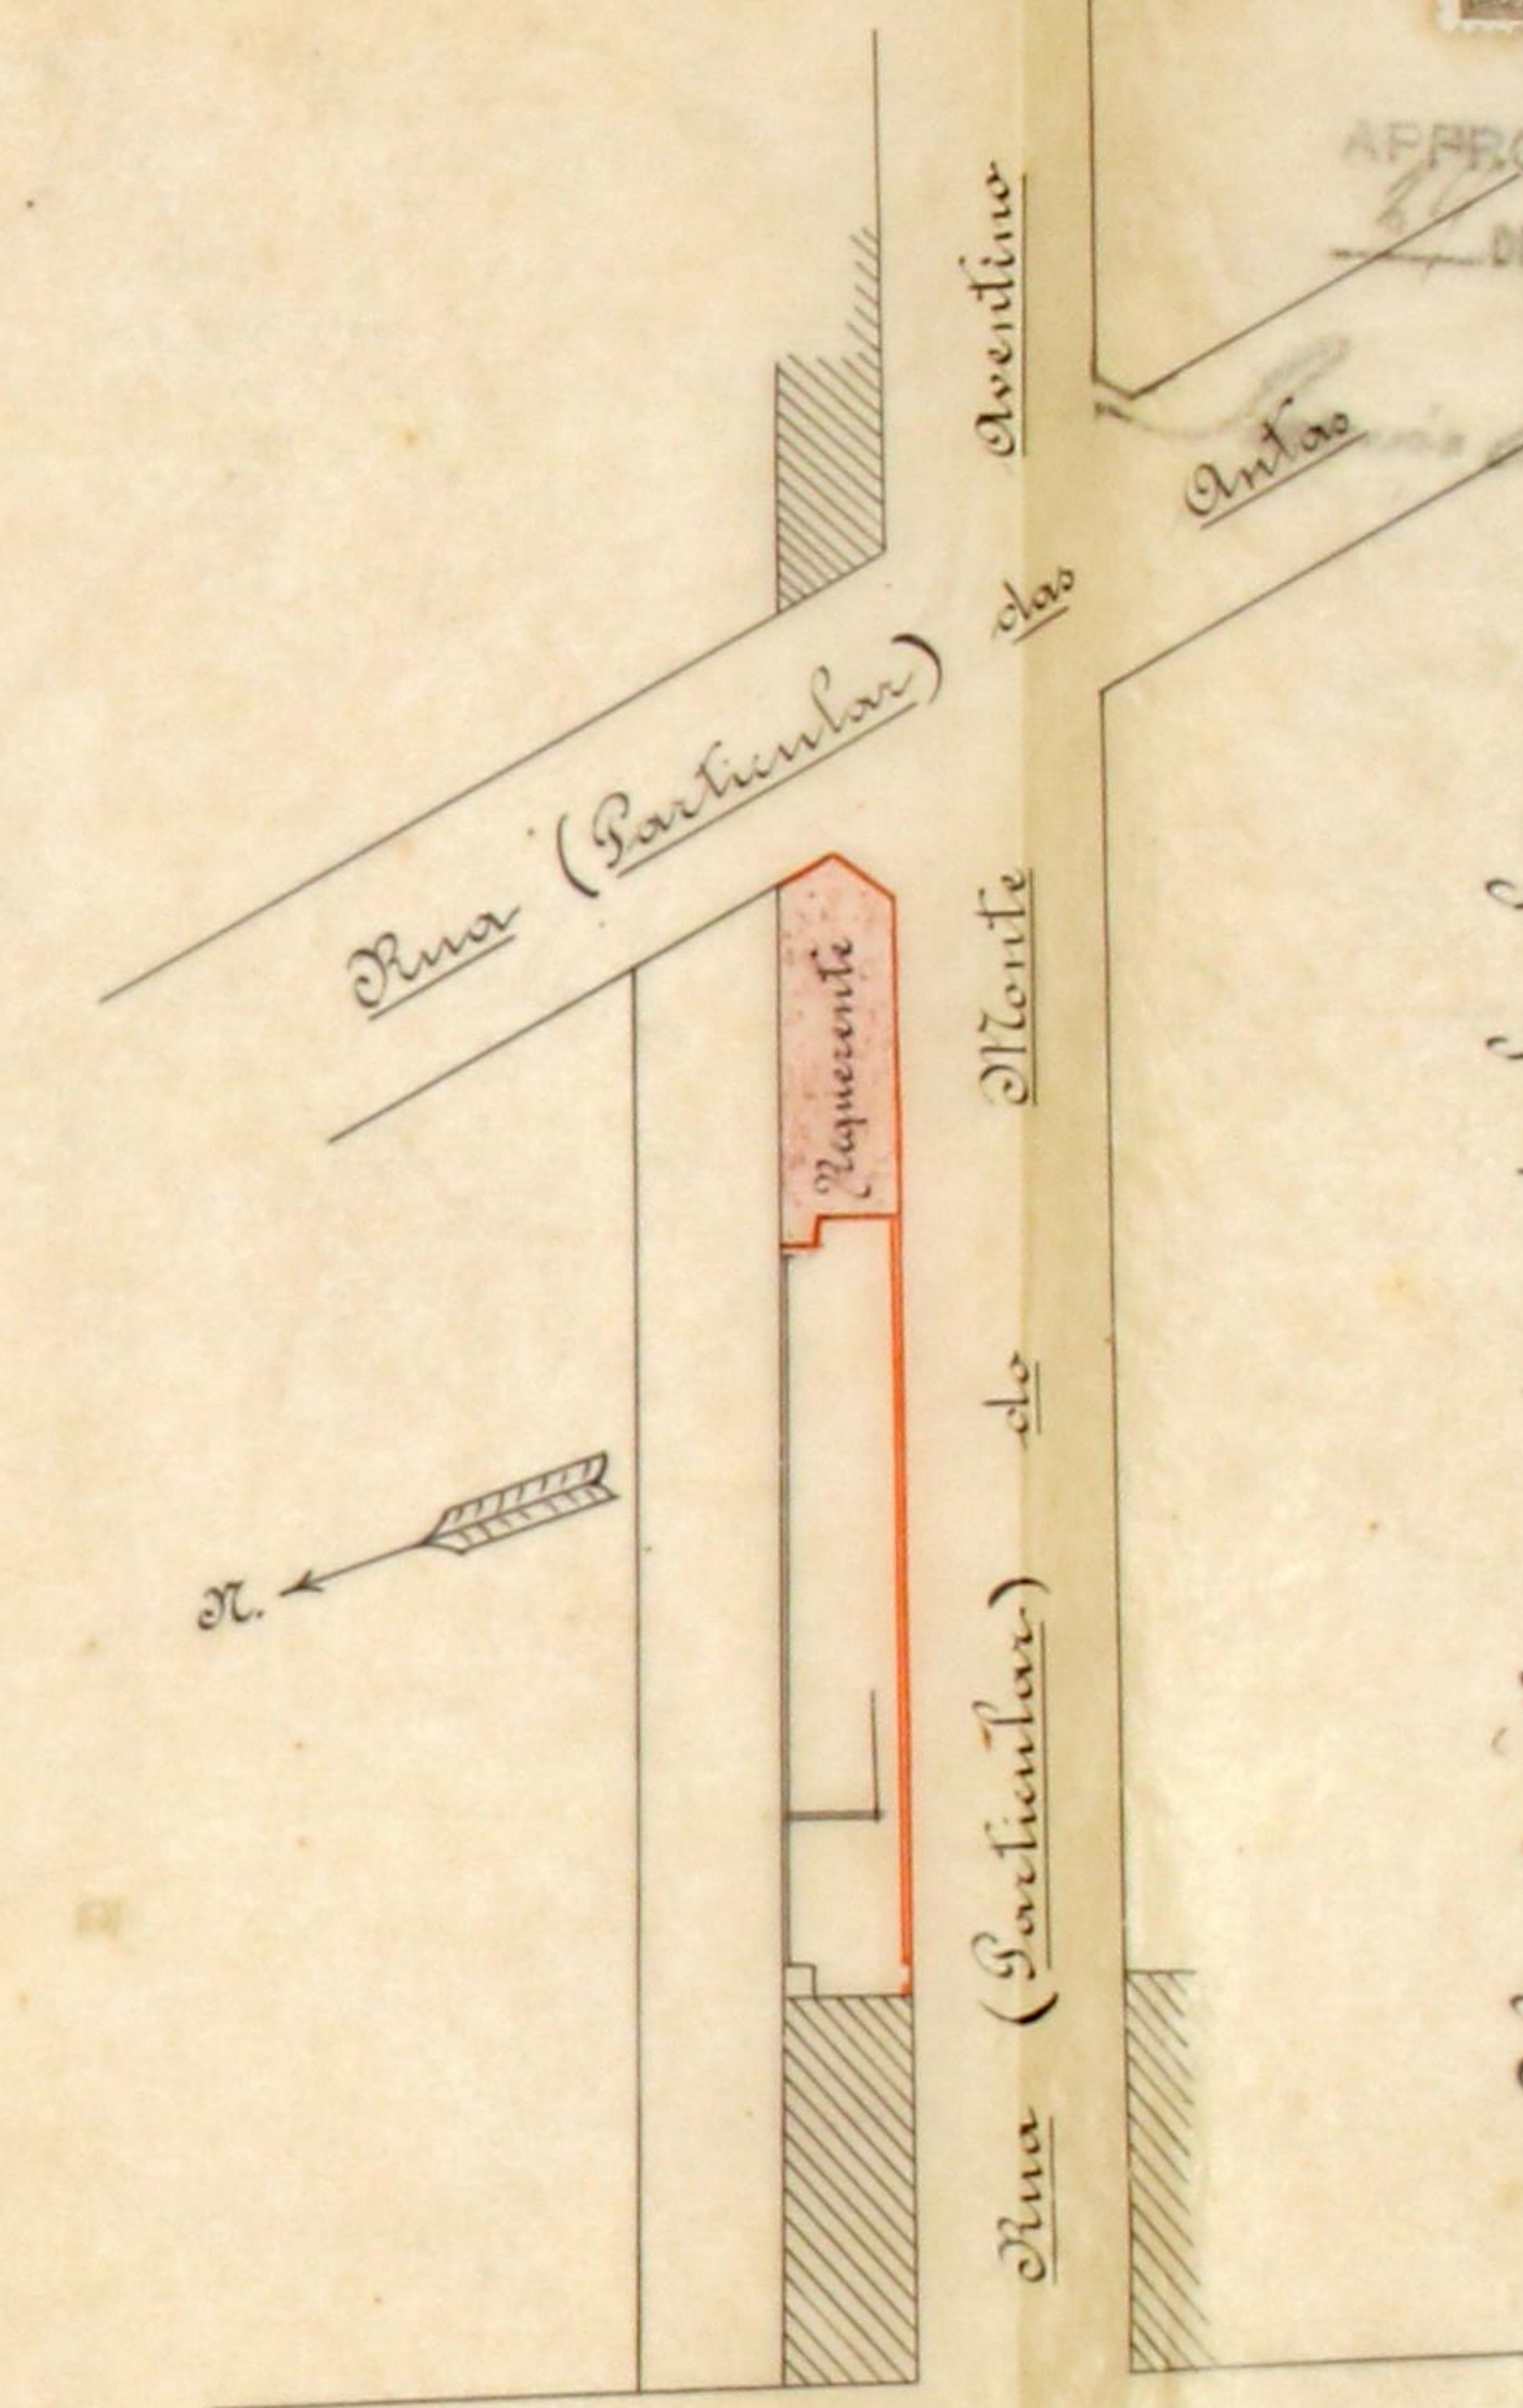

Planta topografica do local

Escala de 1:500



 PRESIDENTE

Antas *João Fernandes*



DEFERIDO em termos
da ~~informação~~
Porto, em sessão da Comissão Executiva
24 de Fevereiro de 1923



Sanção Executiva

89
91
Câmara Municipal do Porto
Clipheta Municipal
1550
TODAS AS COPIAS



Exma Câmara
Municipal do Porto

Requerendo

sob o n.º 1323

14-2-23

João Fernandes, tendo requerido a Exma Câmara para construir um prédio no ângulo das ruas (particulares) das Antas e rua do Monte Aventureiro, cujo processo ficou adiado pela Exma C. d'Estética, vem com o presente aditamento desenhado, satisfazendo a parte a que deu motivo este adiamento, - fazendo a parte do cumhal junto as duas ruas em redondo, de harmonia com este aditamento.

O processo encontra-se registado sob o n.º 2200 de 16 de Novembro p. p.

Solicita da Exma Câmara a aprovação destes como requer.

Porto 1 de Fevereiro de 1923.


pelo regte Inácio de Sá



Aditamento ao processo 96-2200
Requerente Joaquim Fernandes



Escala de 1:100

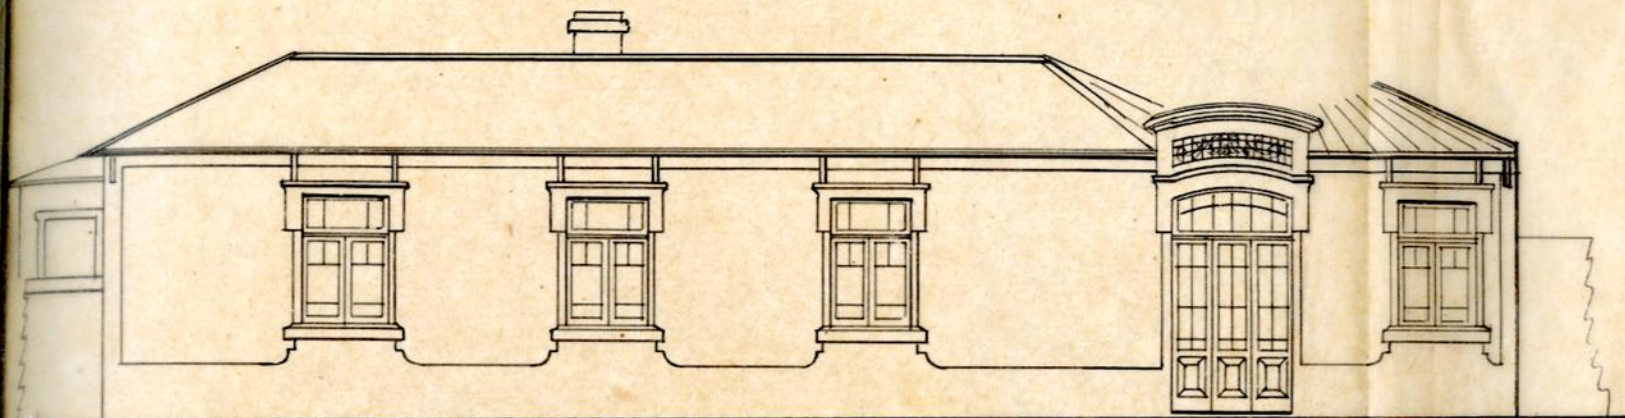


Fachadas de frente planificadas


PRESIDENTE

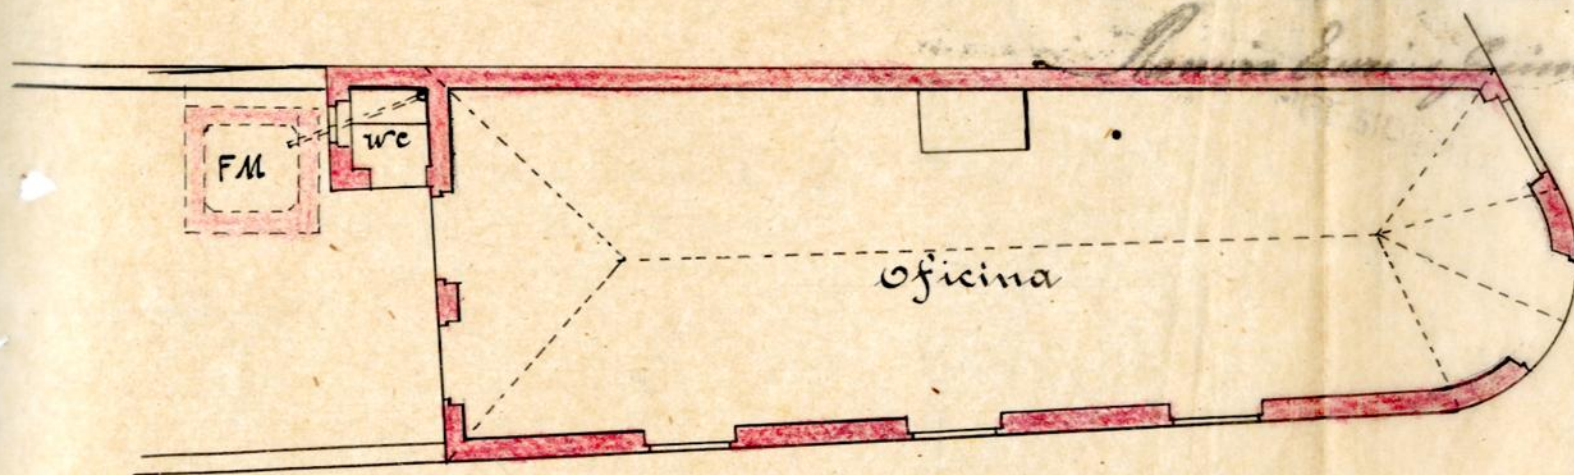

Planta

91

CMP.
AG.

Na execução das obras a que se refere o
projecto R.E. nº 2200, de 16-11-922, de
Joaquim Fernandes, nada ha a observar.

Porto e Secretaria, 12 de Fevereiro de 1923.

O Inspector Geral

Nict Inys Mendes

R.E.



Registo

N.º 2200 ⁹²
Data 16-11-19

Licença

N.º
Data



Câmara Municipal do Porto

3.ª Repartição — TÉCNICA

OBRAS DIVERSAS

Especificação da obra: *Construção de oficina*

Requerente:

Jaquim Fernandes

Morada:

Situação da obra: *R.ª Monte Arentino e Autas*

Responsável:

Está nos casos do art. do Cod. de Post.

Declaração de responsabilidade:

Projecto da obra:

Satisfeito

A fiscalização Municipal de saneamento

20-11-922

H. Medeiros

Não há inconveniente para o saneamento.

21-XI-922

Sena Lima
1.º of.º

Condições a impôr:

Alinhamento: *de terminação*

Nível de soleiras: " " "

Depósito: ~~200.00~~ 300.00

Licença: ~~100.00~~ 200.00

Taxa ~~40.00~~ 60.00

122x50 (122x50)

Observações:

S. C. S. Estética
21-11-92
A. Rodrigues

COMISSÃO DE ESTÉTICA

DA

CIDADE DO PORTO

Sessão do 22 de Nov de 1922

O Secretário

Francisco Lima

REPROVADO

pelas razões expostas
do autor do projecto
que ficou de apresentar
atualmente.

Camilo

pretendia

o que

Informo que visto o parecer da Comissão
de Estética, o pedido não pode ser aprovado.

19-1-923

Proposto
indefinição
de 1923
Eng.º Chefe,
o que



Junta com novo regulamento
acompanhado de desenho em
1-2-923

Quin

A.C. d'Estética

2-2-923

A. Rodrigues

APROVADO

o aditamento

COMISSÃO DE ESTÉTICA

DA
CIDADE DO PORTO

Sessão de 7 de 16 de 1923

O Secretario

Francisco

Quin

Caetano

Prezados senhores

Informo que o pedido está em termos de deferimento, devendo a obra ser executada em harmonia com o desenho apresentado em 1 do corrente.

16-2-923

O Eng.º Chefe,

Proposta
deferimento
Caetano

Quin



Câmara Municipal da Cidade do Porto

ANO CIVIL DE 192...

Guia de entrada de deposito N.º 125

Despacho de 27 de Janeiro de 1923

Dinheiro corrente.....	30\$ 00
Fapeis de crédito.....	\$
Total Esc. ..	30\$ 00

Pela presente guia vai Joaquim Fernandes entrar no Cofre desta Municipalidade com a quantia de trinta escudos, em dinheiro

como depósito de garantia ás condições em que elle foi concedida a licença N.º 220, para construir uma officina destinada a trabalhar no angular formado pelas ruas de Monte Azeituno e Antas

; quantia de que o respectivo tesoureiro passará o competente recibo.

Porto e Repartição de Fazenda Municipal, 5 de Marco de 1923

O Chefe da 2.ª Repartição Municipal,
António Oliveira da Silva

Recebi a quantia de trinta escudos

supra mencionada.

Tesouraria Municipal do Porto, em 5 de Marco de 1923

Registada

Em 5 de Marco de 1923

O Tesoureiro,

[Signature]

[Signature]



Câmara Municipal do Porto

3.ª REPARTIÇÃO — 2.ª Secção

Concede-se licença a *Joaquim Fernandes*
para que possa *construir uma oficina, destinada a serrelha-*
ria, no angulo formado pelas ruas do Monte Aven-
tino e Frias, devendo a parte ^{do anexo,} junto as duas ruas ser
em redeado, de harmonia com o projecto e respecti-
vo aditamento que lhe foram aprovados em
24 de Fevereiro ultimo.

O requerente sujeitar-se ha ao alinhamen-
to e nivel de rebordos que lhe foram determina-
das.

Pôrto e Paços do Concelho, 1.º de *Março* de 1923.

(a) *A. P. Miranda Guedes* Engenheiro Chefe da 3.ª Repartição, subscrevi.

O Presidente da Comissão Executiva,

(a) *Ramiro Curcio Guimarães*

tença	24\$00
taxa	6\$500
presso	\$20
Soma — total . .	72\$20

RECEBI.

REGISTADA.

Depositou na tesouraria do Concelho a quantia de *Trinta*
Esc., conforme a guia n.º *125*.