



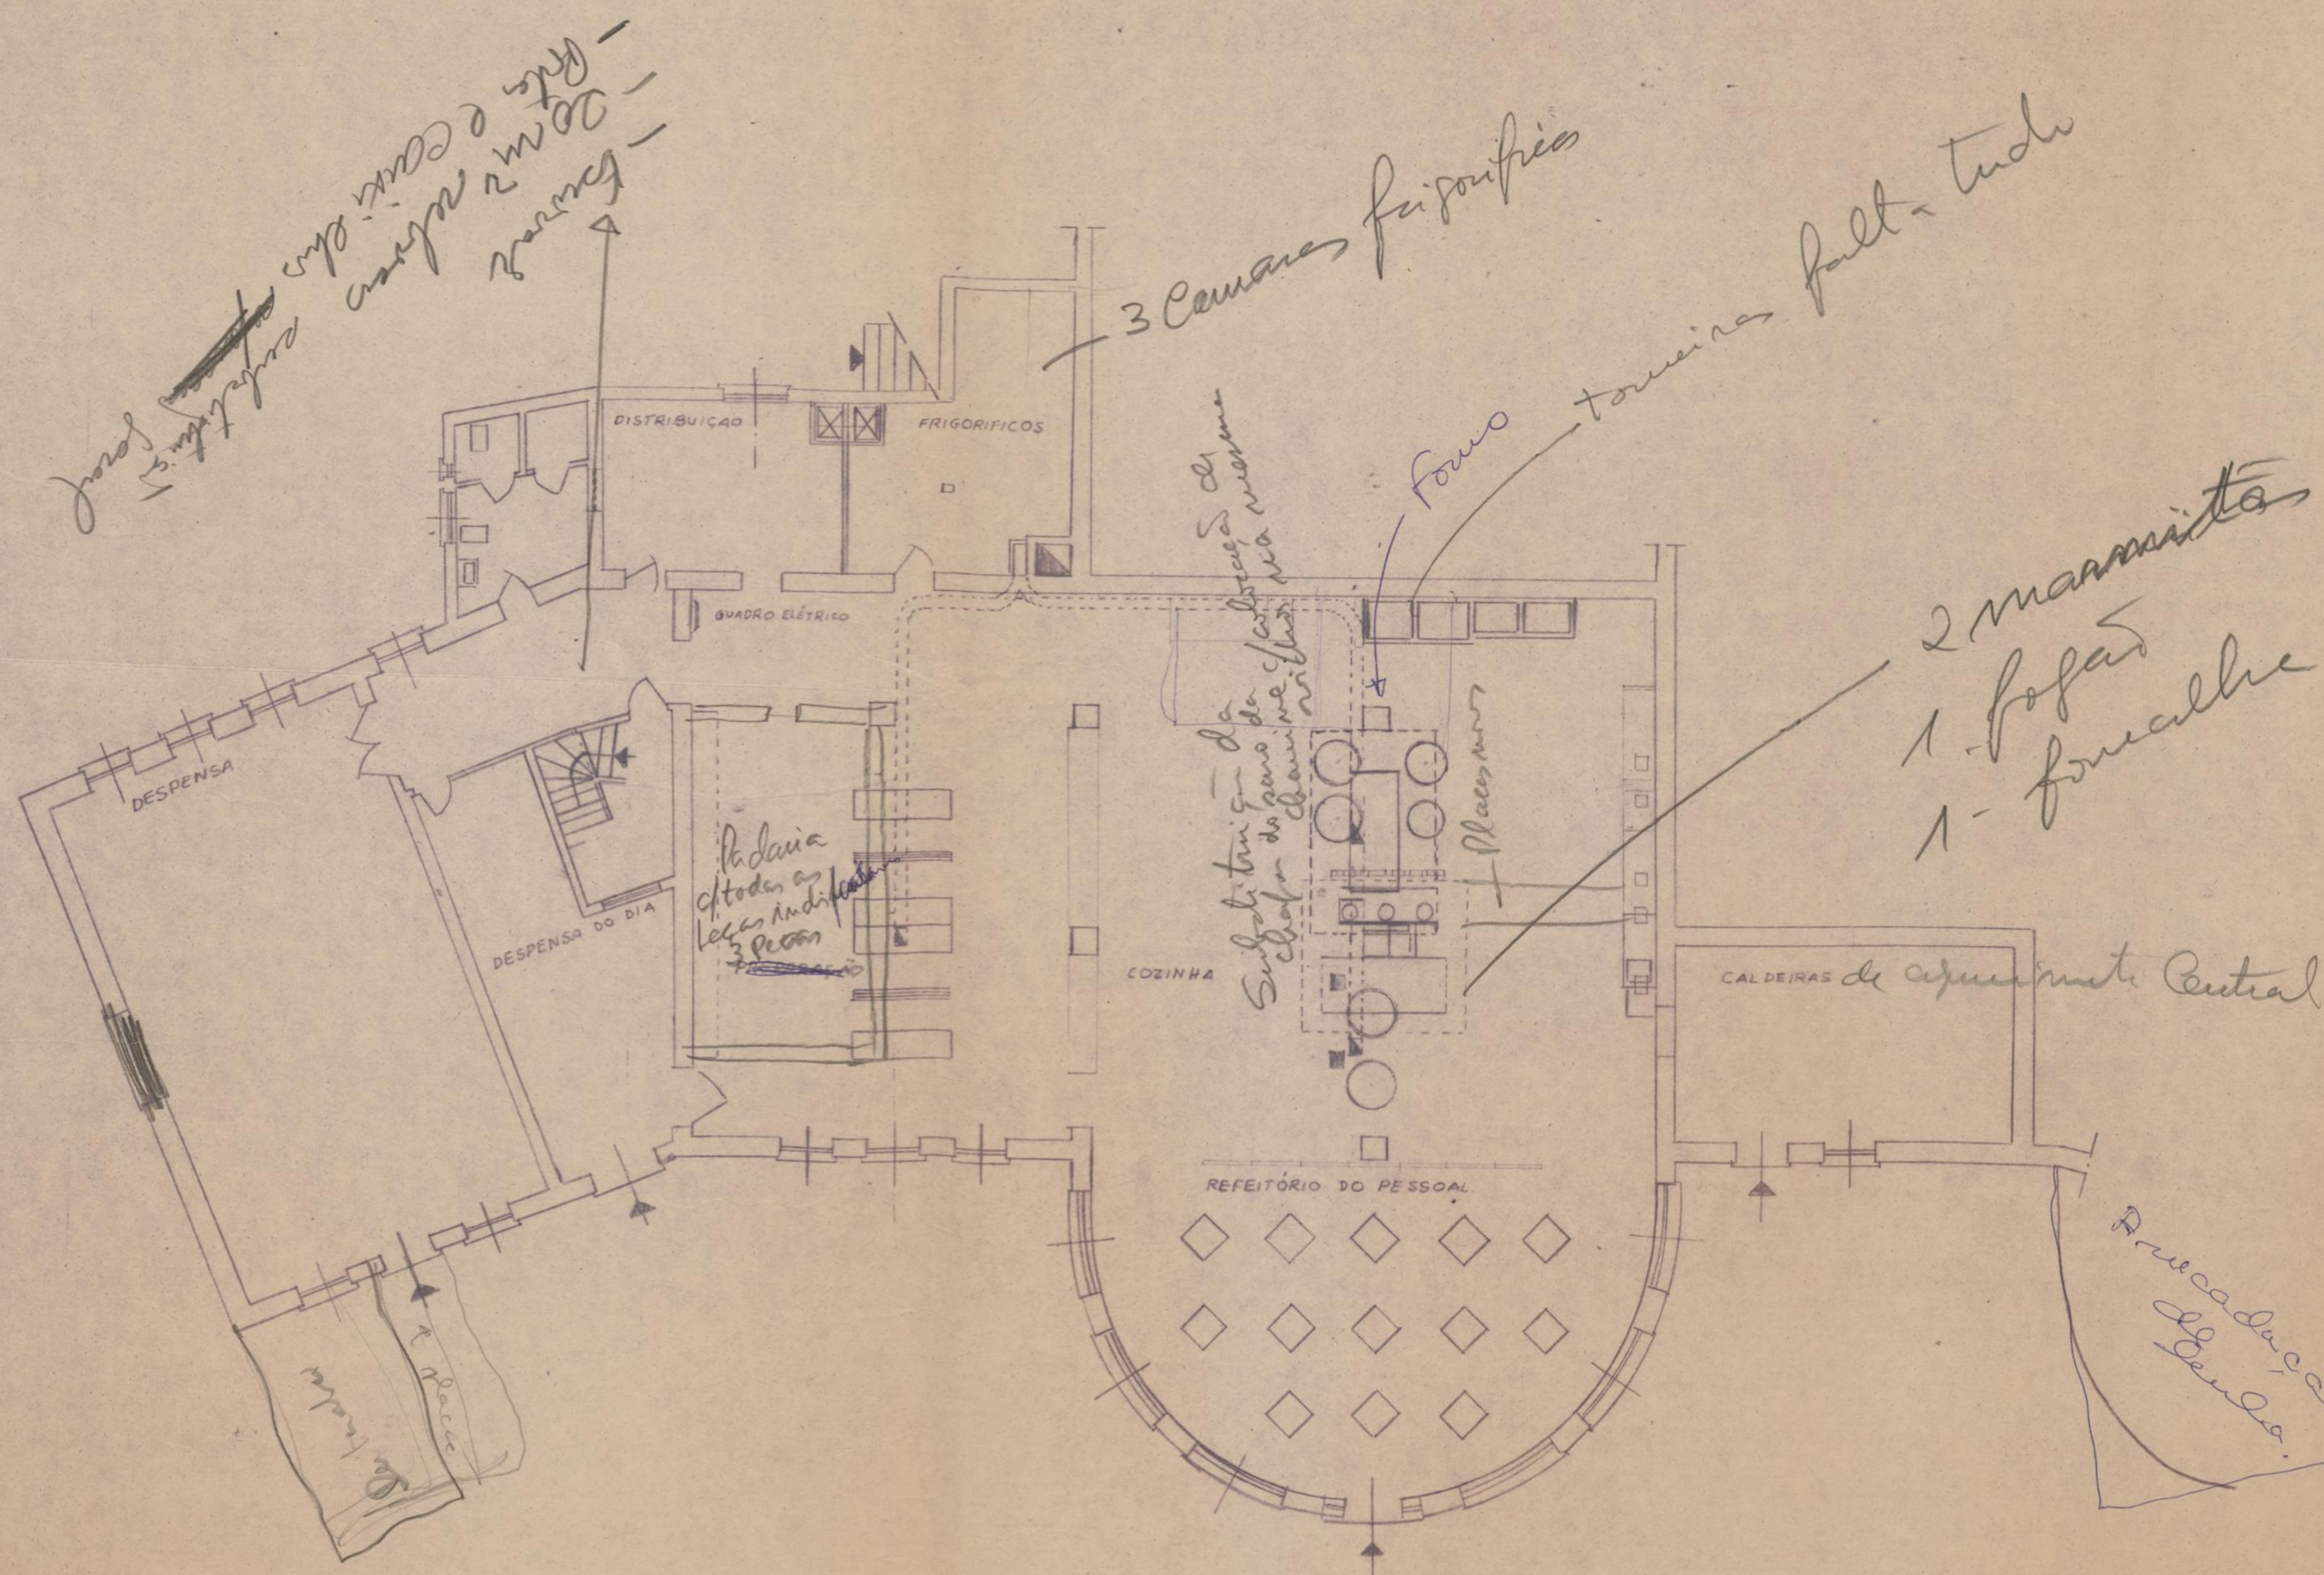


Page

- ~~tanfoas em cimento~~
- Limpeza do forro e desinfecção
- ~~...~~

SANATÓRIO DE MONT' ALTO
 RÉ 2 DO CHÃO ESCALA 1:100

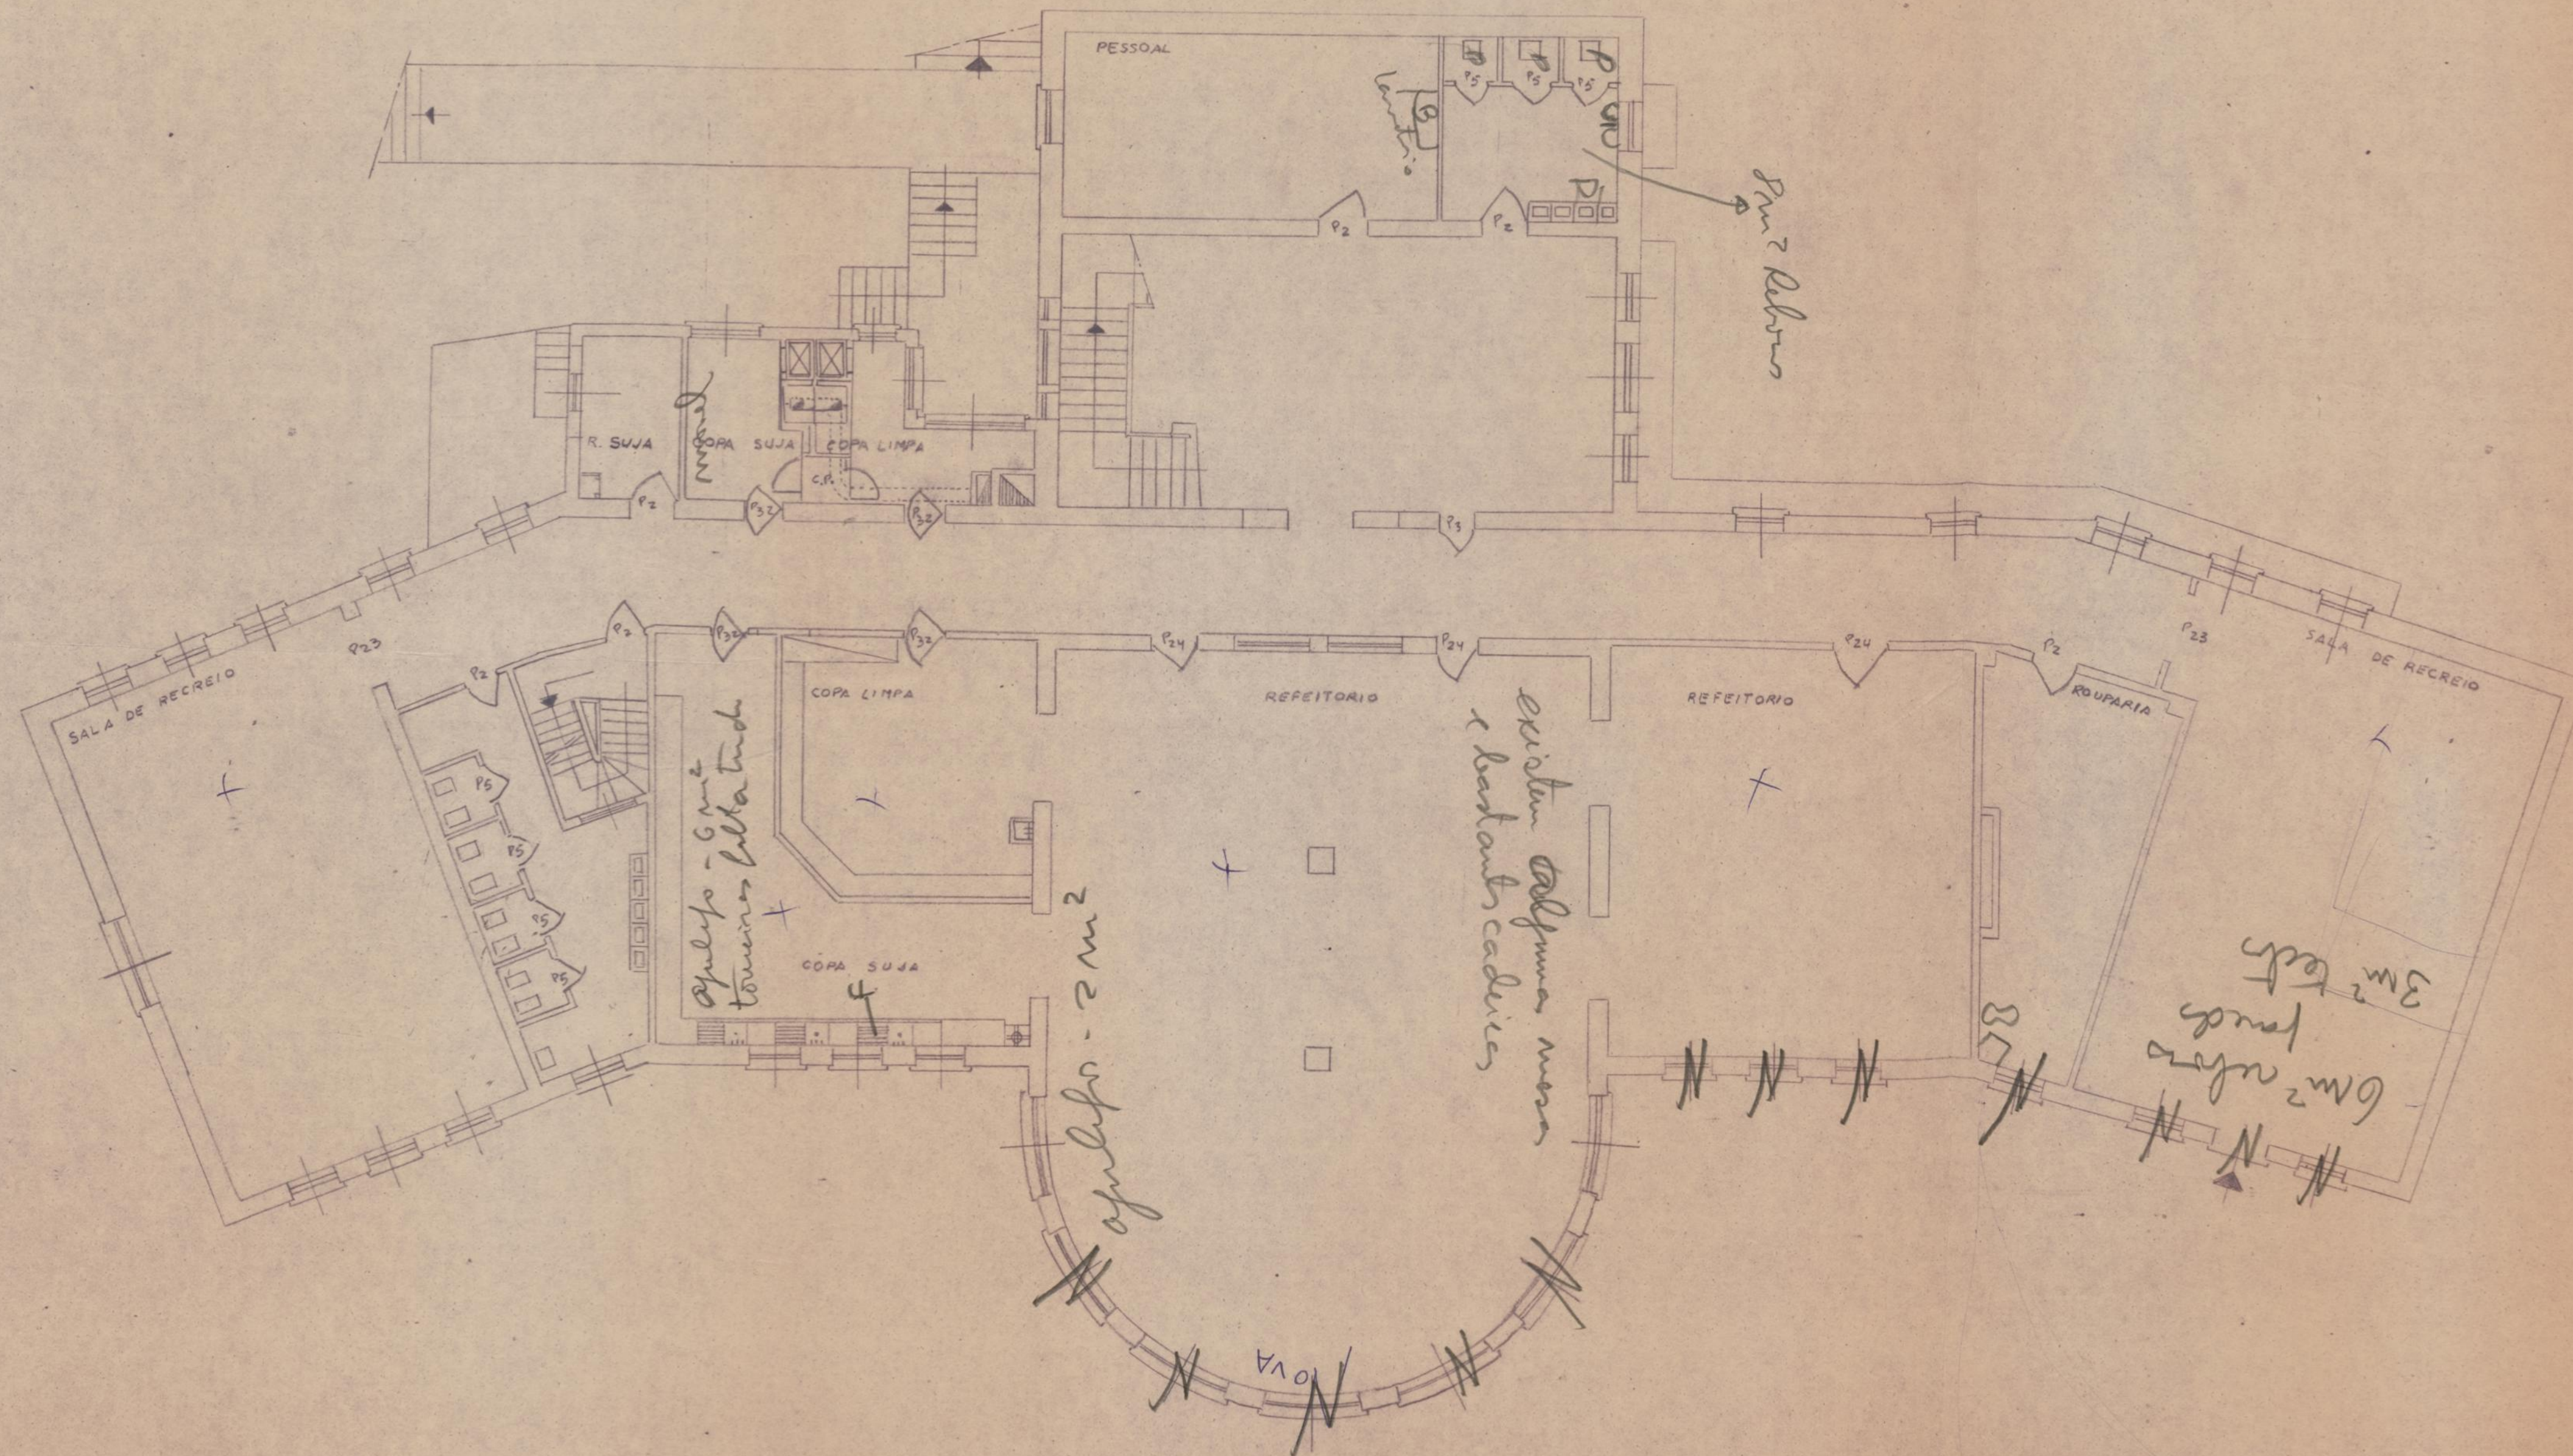

SANATÓRIO DO MONT' ALTO
2 ANDAR ESCALA 1:100

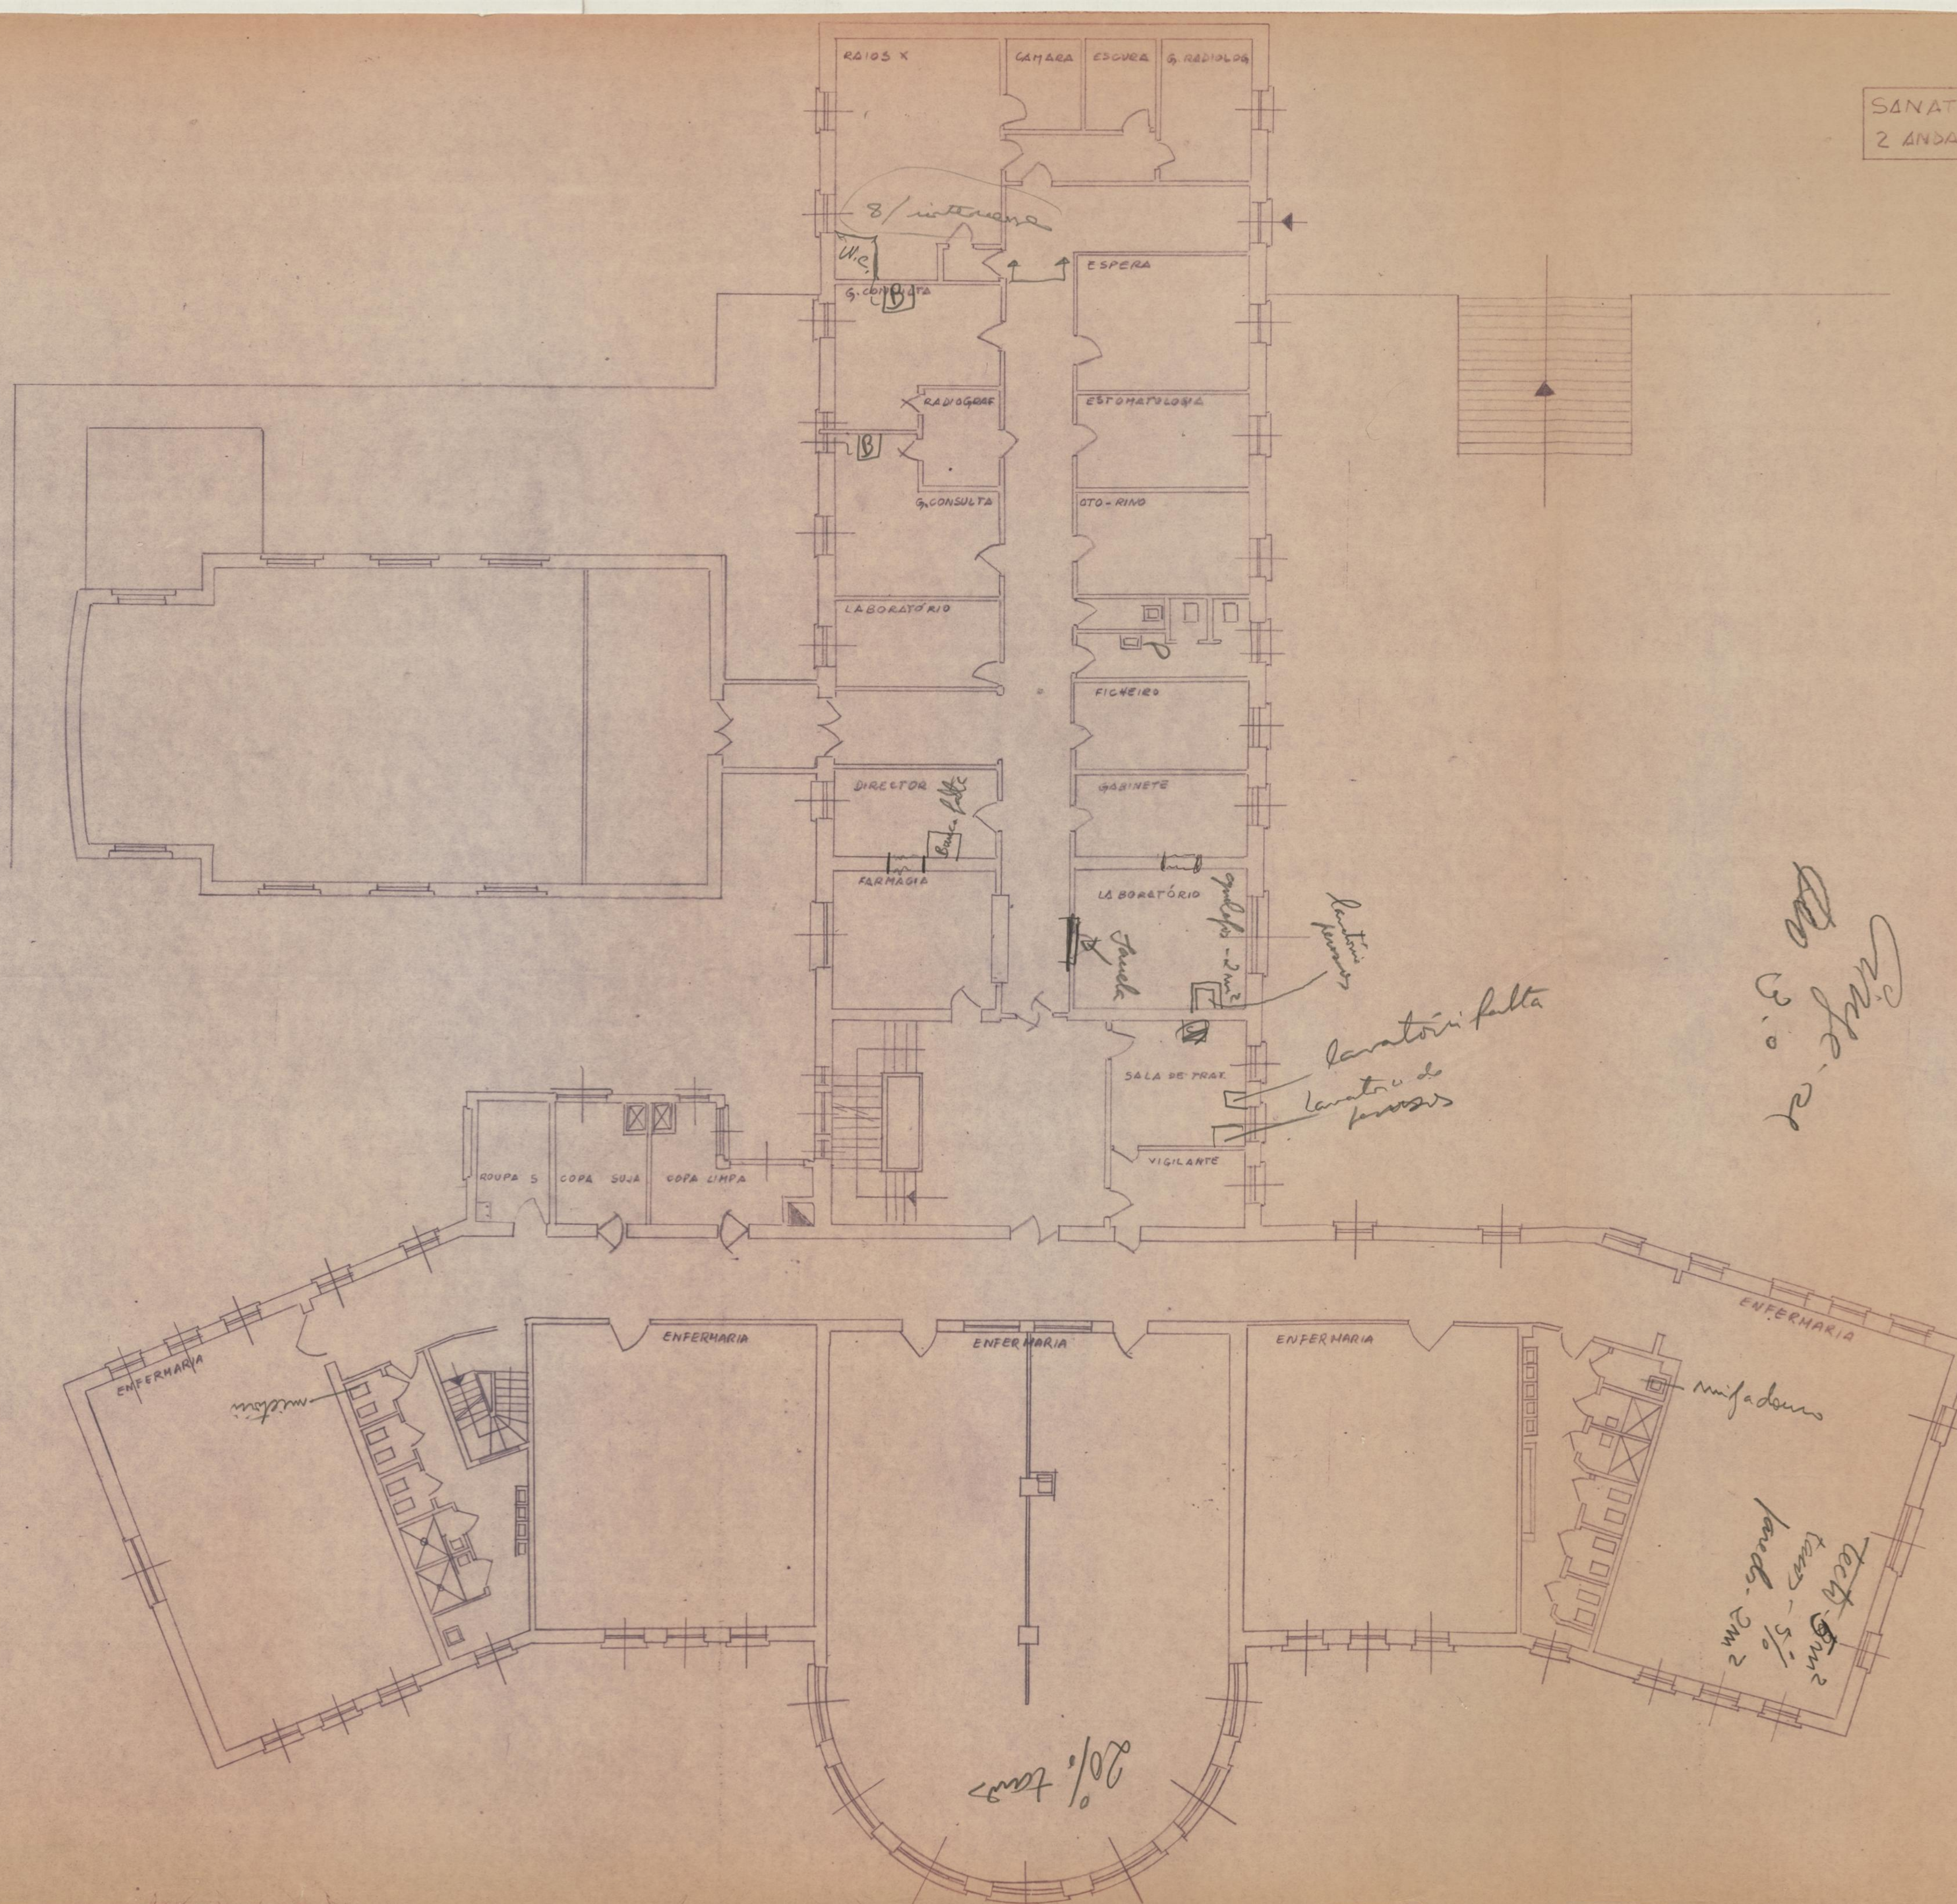

- Electrificade - rapavel
- Pintura forte e guarnição e faixas
- Pintura de enfeite de ferro dos lanternins
- Paredes a ~~plástico~~ plástico - guarnição
- Corredores atreves (teto de vidro)
- Afinação de porta e janelas

